


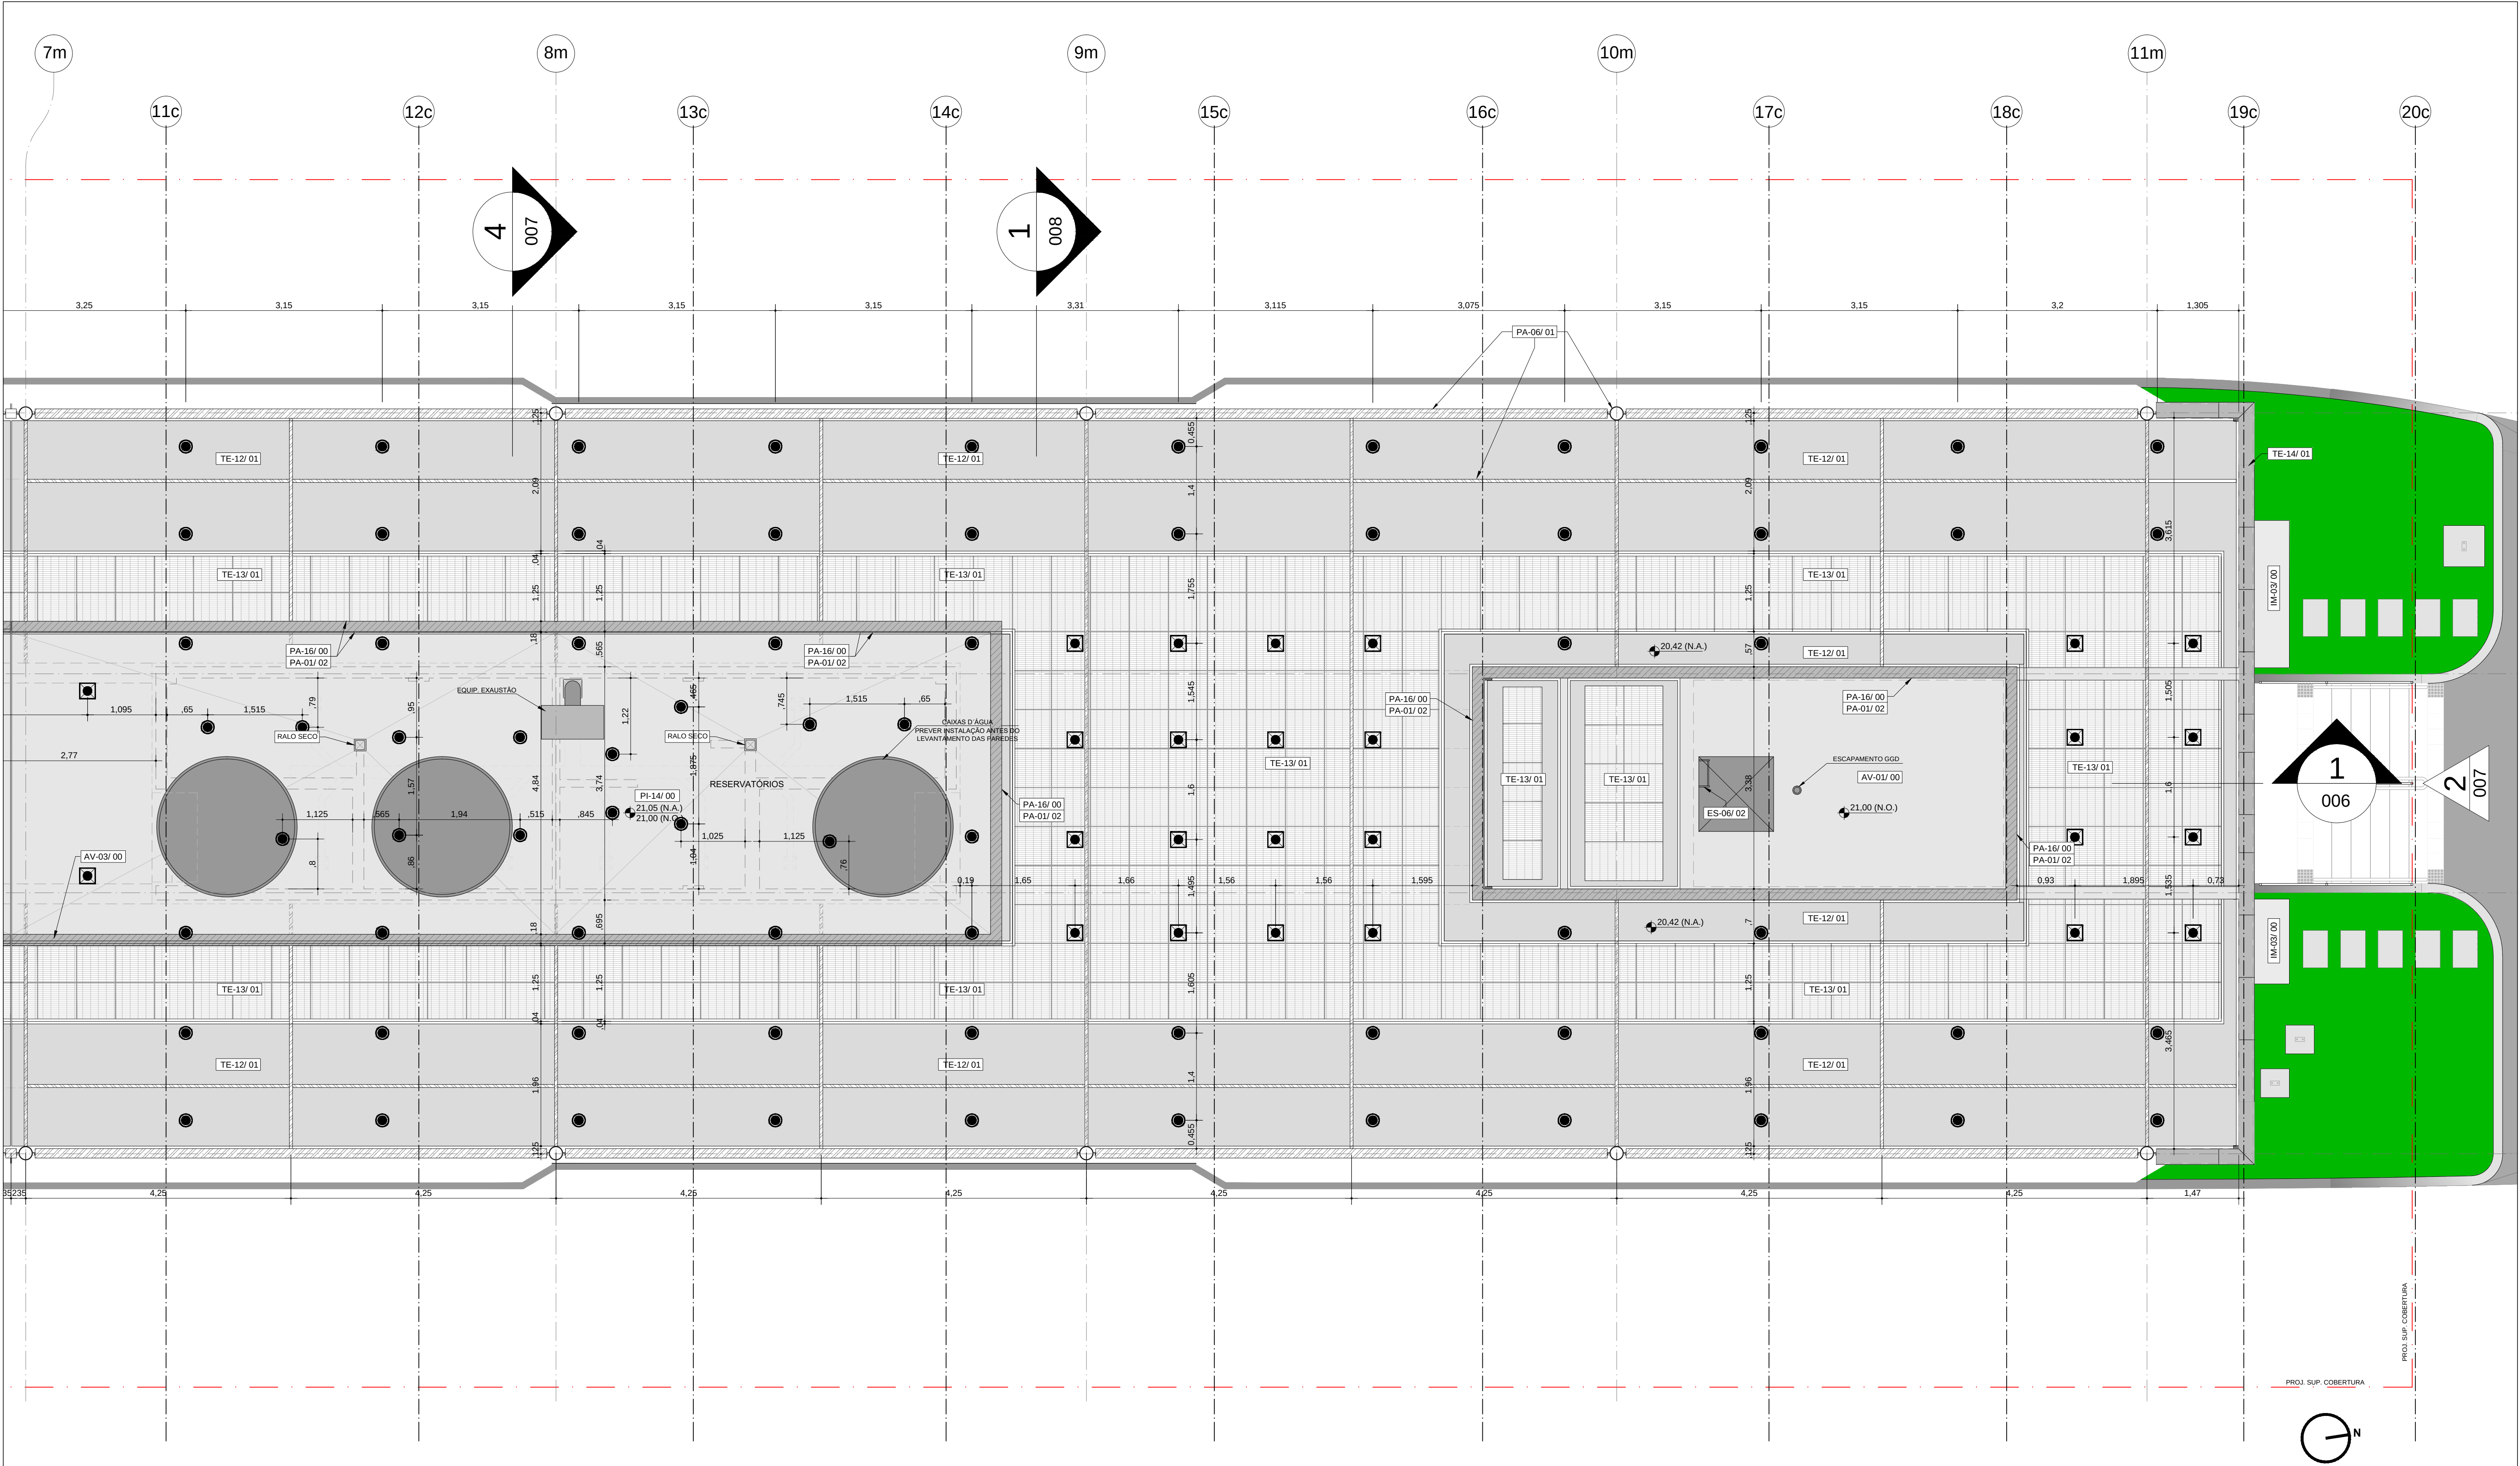

1 PLANTA NÍVEL RESERVATÓRIOS - 21,05 - Eixos 7m a 11m  
ESC. 1:50

**NOTAS**  
1- Para descrição dos acabamentos, ver CQ-LM-03.02.81/6B3-001.  
2- Medidas em metros.

AS BUILT

| REVISÕES   |                 |            | DOCUMENTOS DE REFERÊNCIA |        |  | OBSERVAÇÕES |  |  |
|------------|-----------------|------------|--------------------------|--------|--|-------------|--|--|
| Nº         | Descrição       | Data       | Código                   | Objeto |  |             |  |  |
| 1          | Emissão Inicial | 15/02/2017 |                          |        |  |             |  |  |
| 2          | Revisão         | 02/06/2017 |                          |        |  |             |  |  |
| 3          | Revisão         | 21/06/2017 |                          |        |  |             |  |  |
| 0          | Emissão Final   | 30/06/2017 |                          |        |  |             |  |  |
| 22/01/2019 |                 |            |                          |        |  |             |  |  |
| As Built   |                 |            |                          |        |  |             |  |  |
| As Built   |                 |            |                          |        |  |             |  |  |

| EMITENTE                       | CONTRATANTE           |
|--------------------------------|-----------------------|
| <b>SISTRAN</b>                 | Contrato: Nº 001/2015 |
| ENEP RODNEY SCHAYON 30/06/2017 | Ordem de Serviço: 01  |
| Verificação                    |                       |
| CREA nº 500500586              |                       |
| Modelado ENEP CIVIL            | Verificação / /       |
| ART nº 9221220150261508        | CREA / CAU nº         |
| ENEP CLAUDIO MACEDO 30/06/2017 |                       |
| Responsável Técnico            | Aprovação / /         |
| CREA nº 500500586              | CREA / CAU nº         |
| Modelado ENEP CIVIL            |                       |
| ART nº 9221220150261508        |                       |

|                                                      |                             |
|------------------------------------------------------|-----------------------------|
| <b>PREFEITURA DE BELEM</b>                           | <b>CONSORCIO BRT BELEM</b>  |
| Projeto BRT AUGUSTO MONTENEGRO                       | Trecho Tapanã - Maracuciera |
| Objeto                                               |                             |
| <b>BRT AUGUSTO MONTENEGRO</b>                        |                             |
| Projeto de Arquitetura                               |                             |
| Terminal de Integração Tapanã                        |                             |
| PLANTA Nível Reservatórios / Forros - Eixos 7m a 11m |                             |
| Escala Indicada                                      | Código CQ-03.02.81/6B3-005  |
|                                                      | Folha 05 / 09               |
|                                                      | Rev. 0                      |