



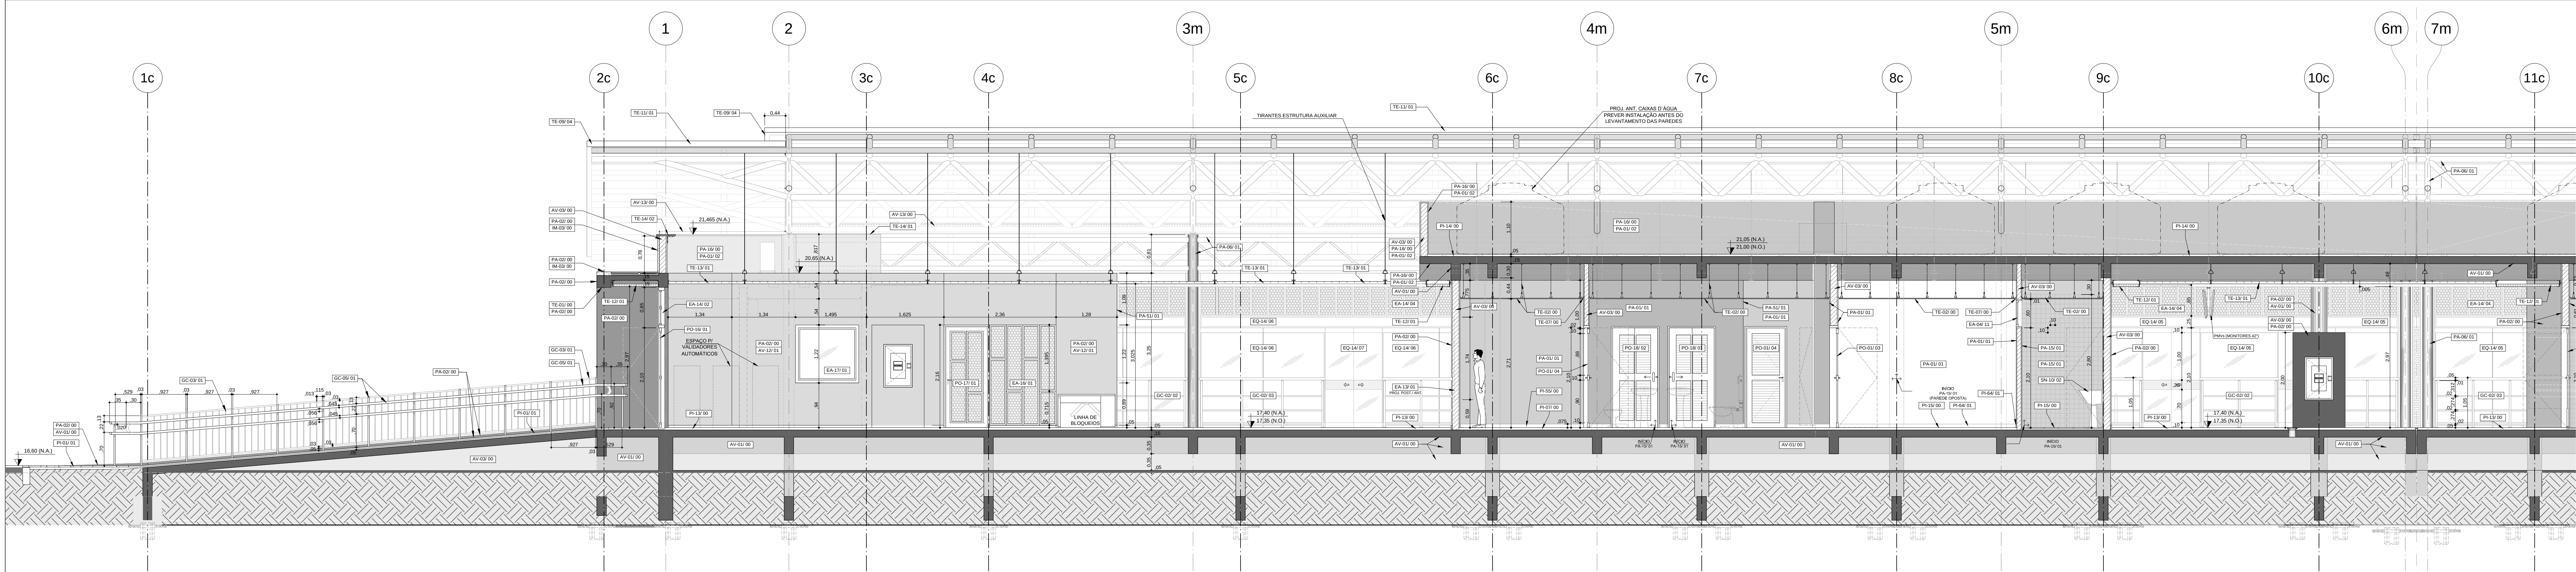

1 CORTE LONGITUDINAL Eixos 1 ao 7m
ESC. 1:50

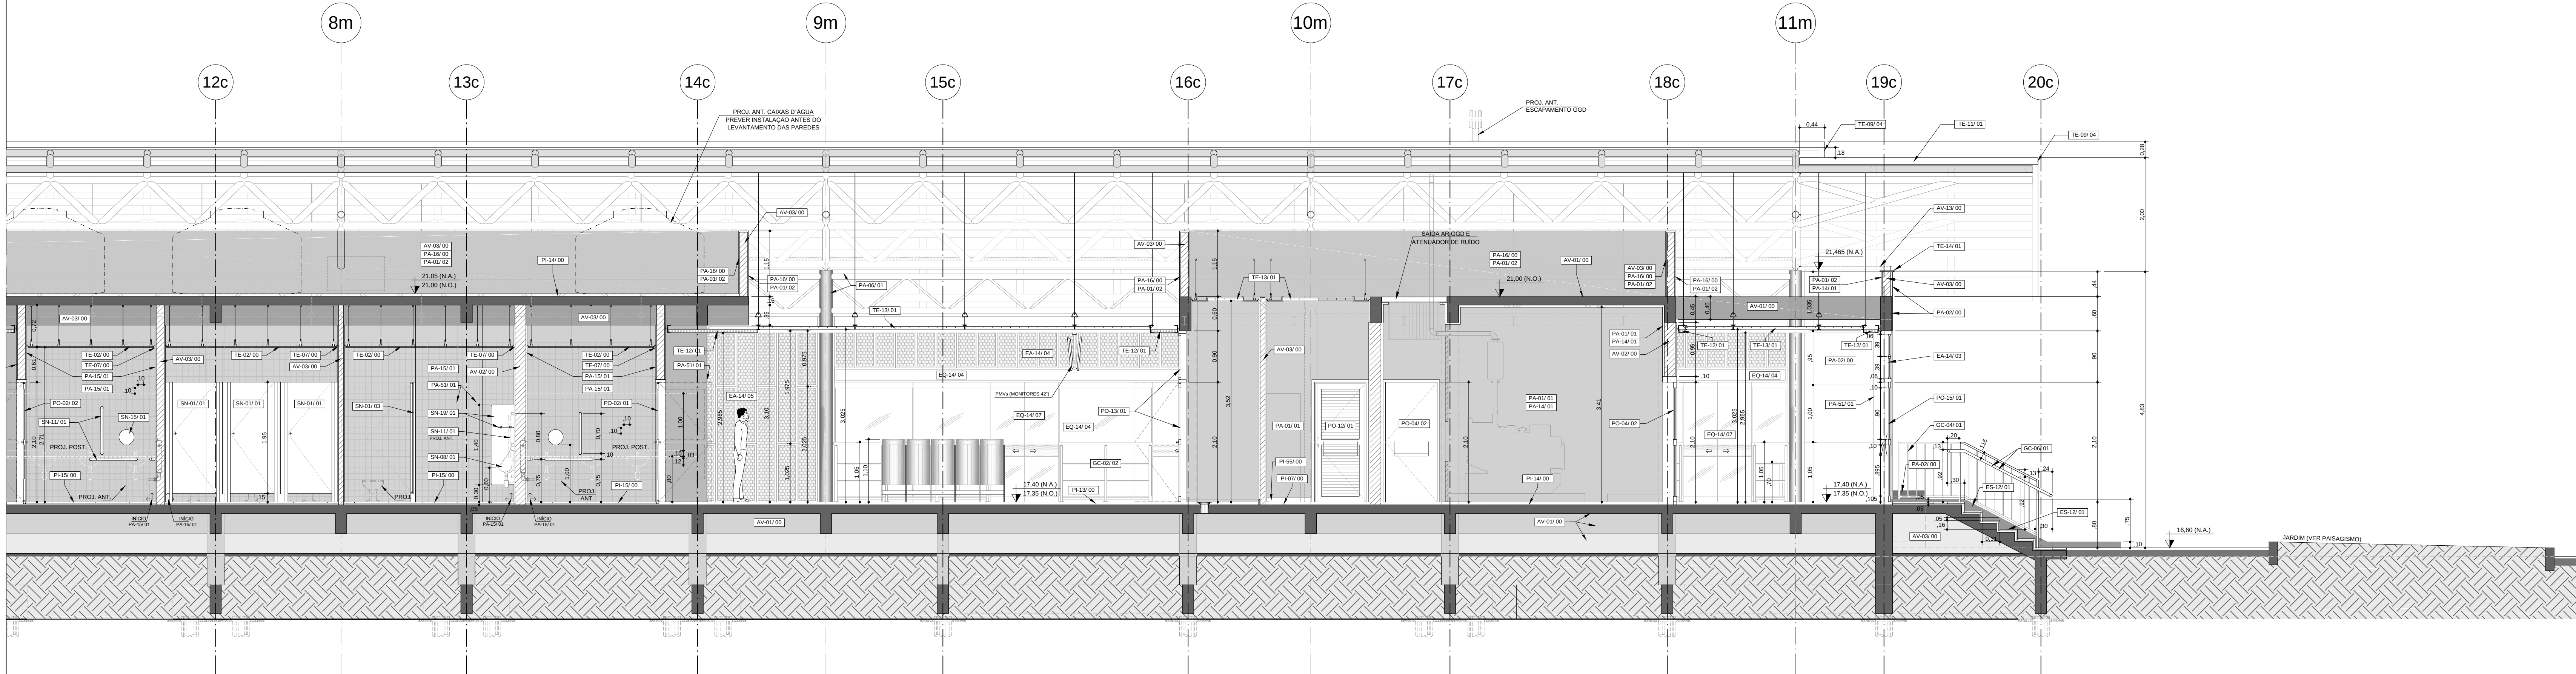

2 CORTE LONGITUDINAL Eixos 7m ao 11m
ESC. 1:50

REVISÕES		DOCUMENTOS DE REFERÊNCIA		OBSERVAÇÕES	
Nº	Descrição	Data	Código	Objeto	
1	Emissão Inicial	15/02/2017			
2	Revisão	02/06/2017			
3	Revisão	21/06/2017			
0	Emissão Final	30/06/2017			

NOTAS

1- Para descrição dos acabamentos, ver CQ-LM-03.02.81/6B3-001.

2- Medidas em metros.

AS BUILT

EMITENTE

SISTRAN

EMP: RODNEY SCHIAVON 30/06/2017

Verificação: _____

CREA: P. 00000000

Modificação: EMP: CIVIL

ART: P. 00000000

EMP: CLAUDIO MACEDO 30/06/2017

Representação: _____

CREA: P. 00000000

Modificação: EMP: CIVIL

ART: P. 00000000

CONTRATANTE

Contrato: Nº 001/2015

Ordem de Serviço: 01

Verificação: _____

CREA: CAU/P.

Aprovação: _____

CREA: CAU/P.

PREFEITURA DE BELÉM

Projeto: BRT AUGUSTO MONTENEGRO

Trecho Tapaná - Maracacura

Objeto

BRT AUGUSTO MONTENEGRO

Projeto de Arquitetura

Terminal de Integração Tapaná

CORTE Longitudinal

Escala: 1:50

Código: CQ-03.02.81/6B3-006

Folha: 06 / 09

Rev: 0