



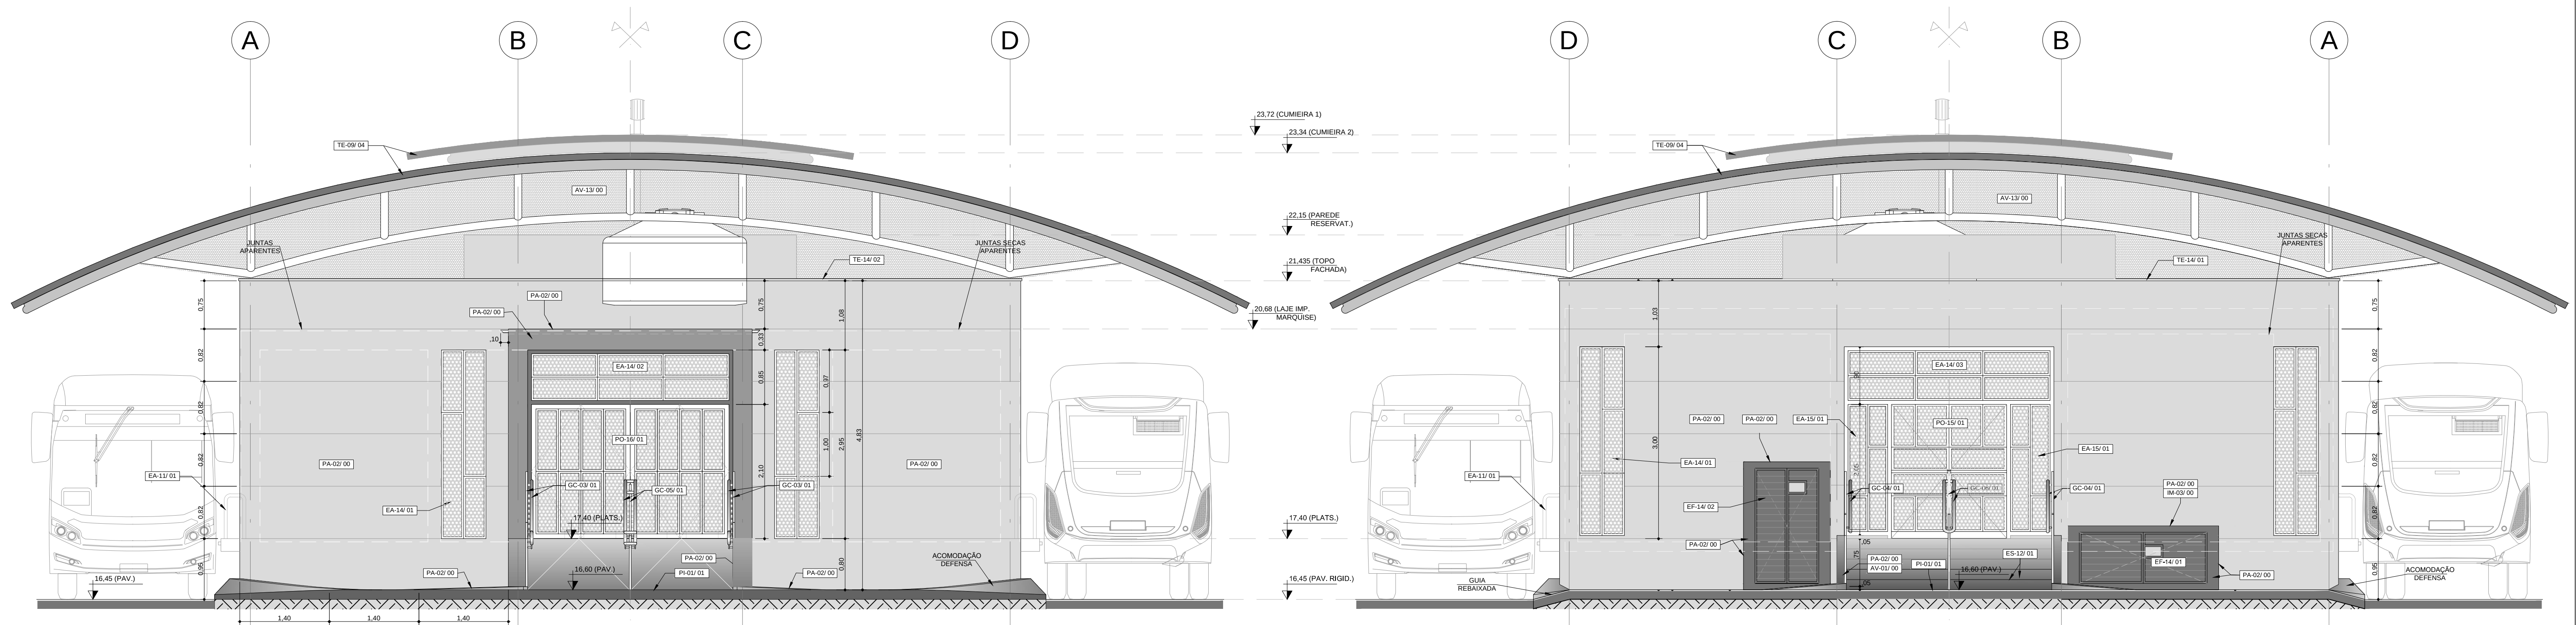


1 ELEVACÃO
ESC. 1:50

2 ELEVACÃO
ESC. 1:50

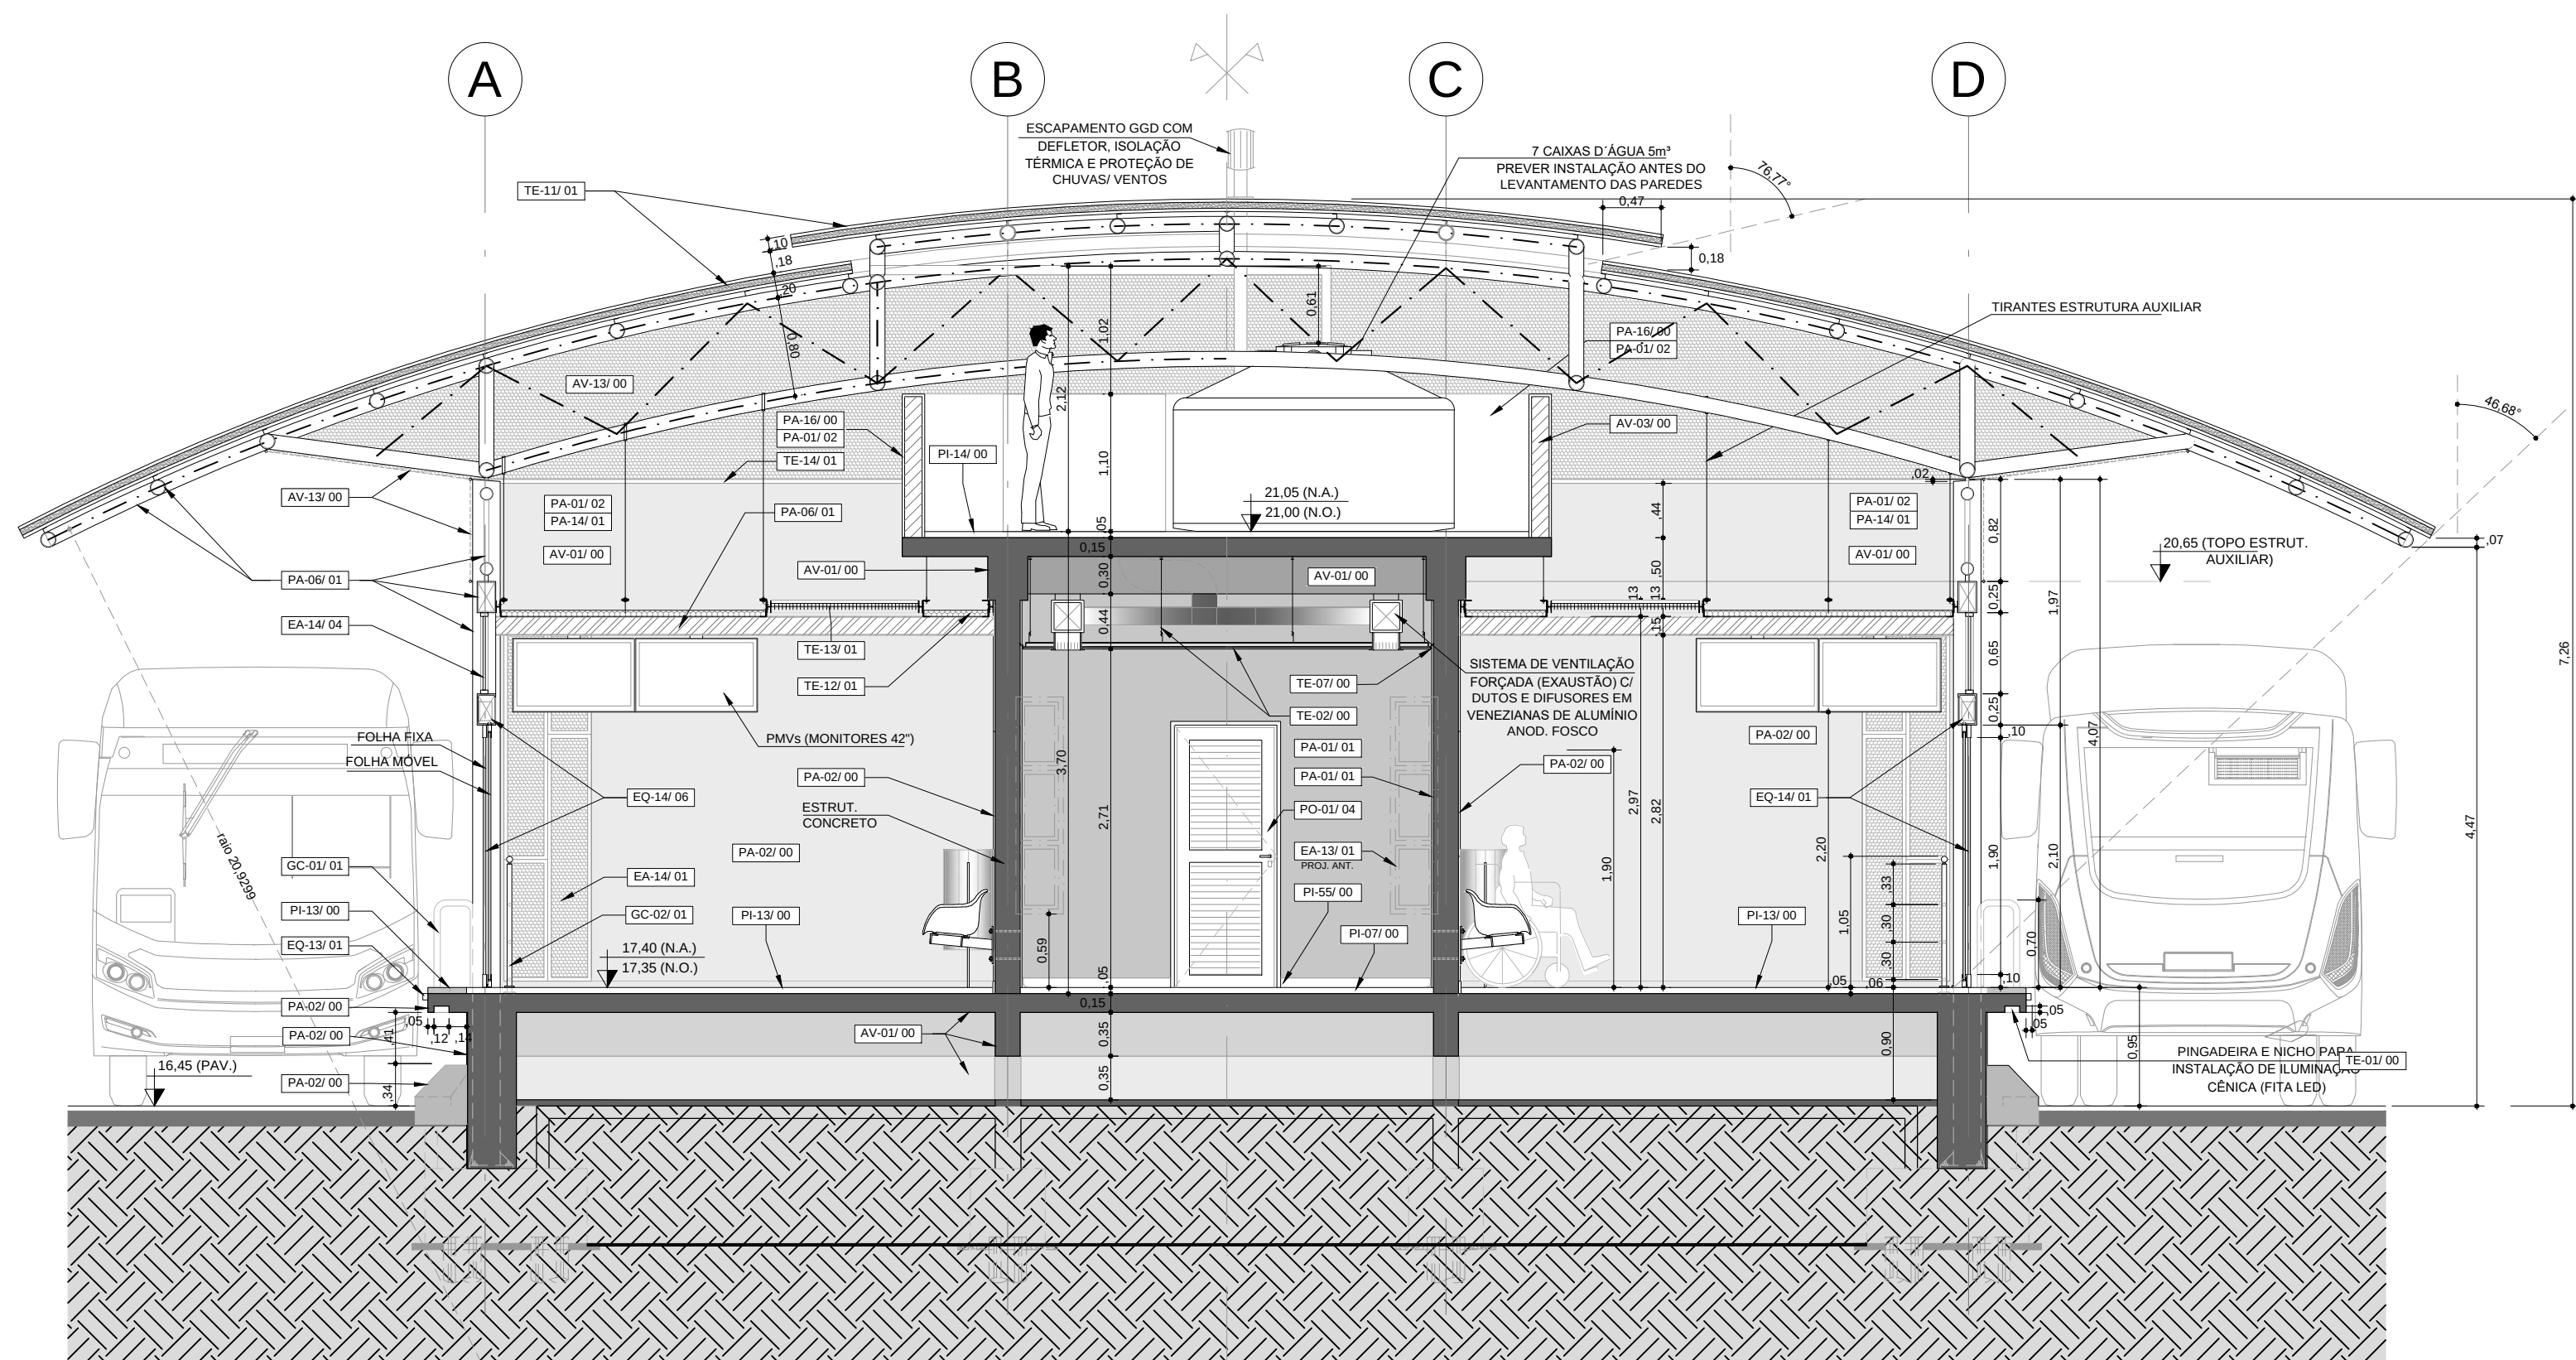

3 CORTE TRANSVERSAL
ESC. 1:50

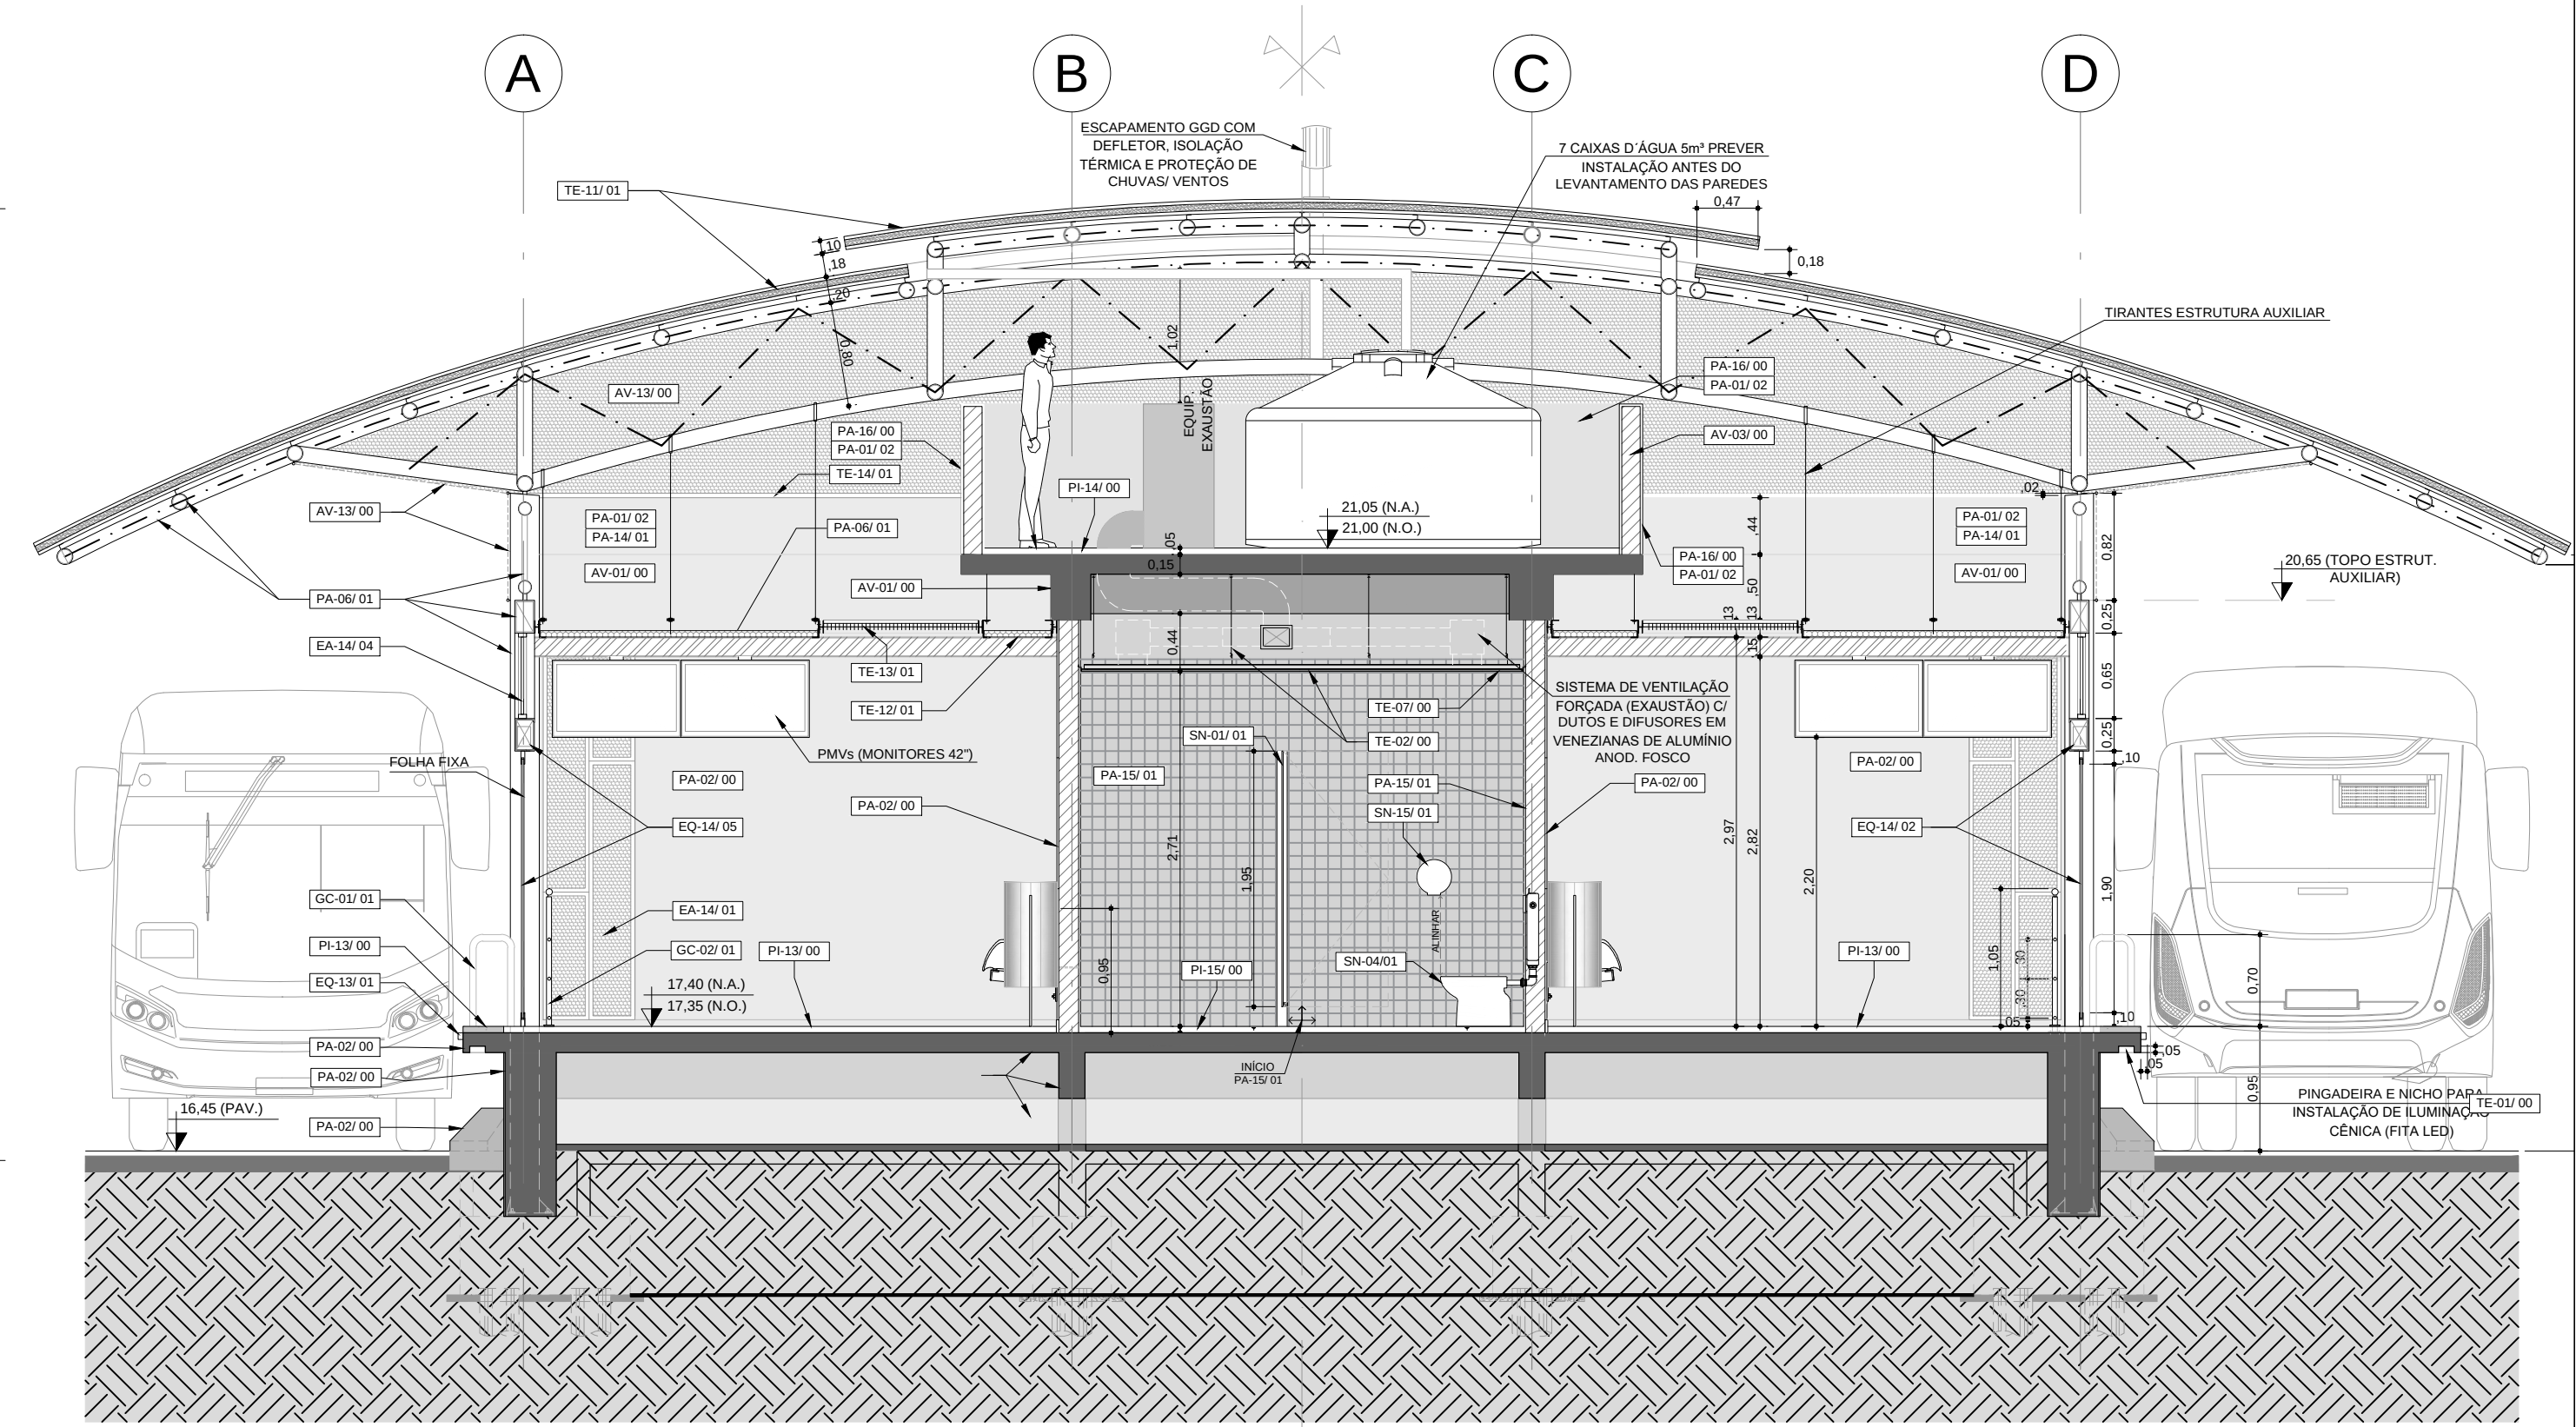

4 CORTE TRANSVERSAL
ESC. 1:50

NOTAS
1- Para descrição dos acabamentos, ver CQ-LM-03.02.81/6B3-001.
2- Medidas em metros.

AS BUILT

REVISÕES			DOCUMENTOS DE REFERÊNCIA			OBSERVAÇÕES		
Nº	Descrição	Data	Código	Objeto				
0	Emissão Final	30/06/2017						
3	Revisão	21/06/2017						
2	Revisão	02/06/2017						
1	Emissão Inicial	15/02/2017						

EMITENTE	CONTRATANTE	PROJETO	OBJETO
SISTRAN	Contrato: Nº 001/2015 Ordem de Serviço: 01	Projeto BRT AUGUSTO MONTENEGRO	Terminal de Integração Tapanã
ENEP RODNEY SCHAYON 30/06/2017 Verificação CREA nº 338953586 Módulo ART nº 922122015091508	Verificação CREA / CAU nº	BRT AUGUSTO MONTENEGRO Projeto de Arquitetura Terminal de Integração Tapanã CORTES e ELEVACÕES Transversais	Trecho Tapanã - Maracacura
ENEP CLAUDIO MACEDO 30/06/2017 Responsável Técnico CREA nº 580569567	Aprovação CREA / CAU nº	Escala 1:50 Código CQ-03.02.81/6B3-007	Folha 07 / 09 Rev. 0