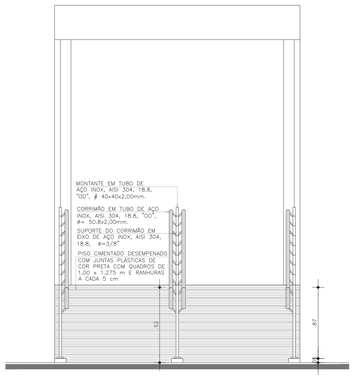

ELEVAÇÃO 02 – ESC. 1:25
DET. RAMPA – RP01 E RP02
DET. GUARDA-CORPO – GC05

SECÇÃO – ESC. 1:25
PORTA EMERGÊNCIA – PT01

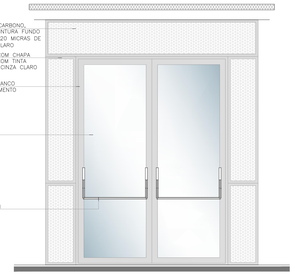

ELEVAÇÃO – ESC. 1:25
PORTA EMERGÊNCIA – PT01

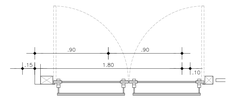

PLANTA – ESC. 1:25
PORTA EMERGÊNCIA – PT01

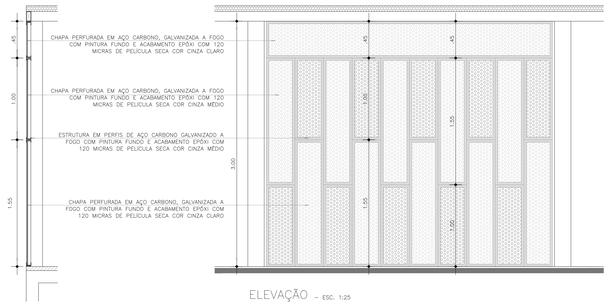

SECÇÃO – ESC. 1:25
DET. GRADIL – GR01

ELEVAÇÃO – ESC. 1:25
DET. GRADIL – GR01

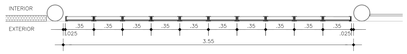

PLANTA BAIXA – ESC. 1:25
DET. GRADIL – GR01

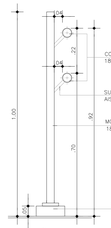

SECÇÃO – ESC. 1:10
DET. GUARDA-CORPO – GC05

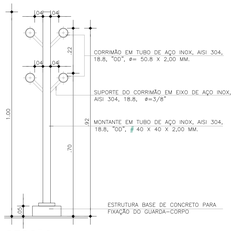

SECÇÃO – ESC. 1:10
DET. GUARDA-CORPO – GC05

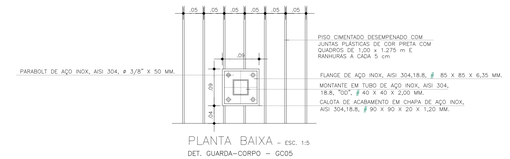

PLANTA BAIXA – ESC. 1:5
DET. GUARDA-CORPO – GC05

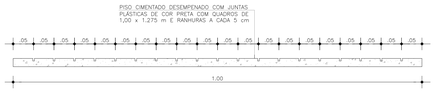

DET. 02 – PLANTA BAIXA – ESC. 1:5
RAMPA EMBARQUE/DESEMBARQUE – RP01 e RP02

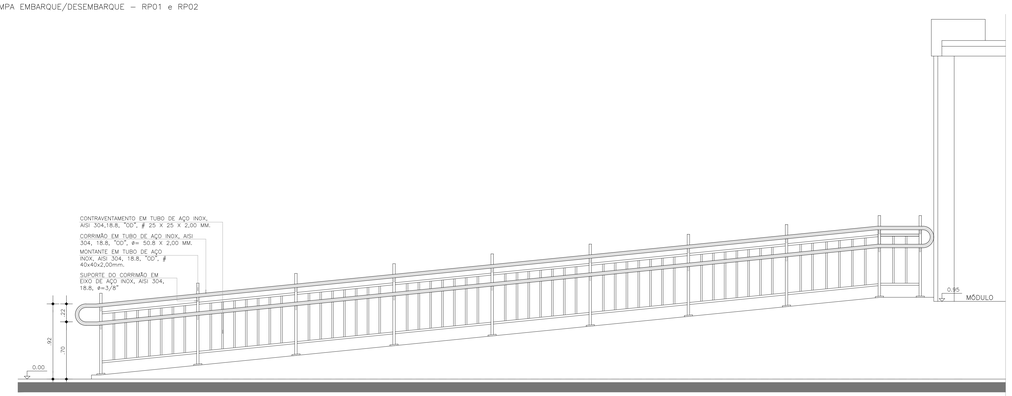

ELEVAÇÃO 01 – ESC. 1:25
DET. RAMPA – RP01
DET. GUARDA-CORPO – GC05

ELEVAÇÃO 01 – ESC. 1:25
DET. RAMPA – RP02
DET. GUARDA-CORPO – GC05

AS BUILT

OBSERVAÇÃO:

CONSIDEROU-SE PARA PISTA DO BRT COTA 0.00m.
A COTA DAS ESTAÇÕES É DE +0.95m EM RELAÇÃO À COTA 0.00m DA PISTA E DEVERÁ ACOMPANHAR A INCLINAÇÃO DA MESMA.
CONFIRMAR AS COTAS NO LOCAL DE CADA MÓDULO DA ESTAÇÃO

SIMBOLOGIA

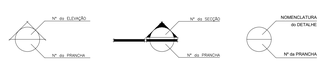

CONSTRUÇÃO

EQUIPE TÉNICA SEMOB

Francimário Arcoverde Gomes – CAU Nº A24284-5
Camilla da Silva Pereira – CAU Nº A86091-3
Onofre Velloso de Bastos – CREA Nº 9.745-D

DEPARTAMENTO DE PLANEJAMENTO

DIRETOR: ARQ. Edinaldo Mácola Rente

PROJETO ARQUITETÔNICO

ARQ. Armando Couceiro – CAU/PA nº A0781-1
ARQ. Alberto Rubim – CAU/PA nº A0782-0

EQUIPE TÉCNICA COUCEIRO & RUBIM

Carlos D.S. | Talita Leandro | Raissa Guimarães
Luciana Bibas | Larissa Souza | Amanda Paes
Silvana Martins | Carlos Guia
Roberta Fernandes | Tamara Berman

COUCEIRO & RÚBIM
ARQUITETOS ASSOCIADOS SS Ltda
Rua João Balbi nº 1000 Sala 1 Cep 66.055-080
Fone: (91) 3225-2888 / 3225-4182 / Fax: (91) 3224-8441
www.couceiroerubim.com.br

PROJETO EXECUTIVO DE ARQUITETURA
MÓDULO MUNICIPAL
MÓDULO DUPLO ATAQUE

PREFEITURA DE BELÉM – Seurb – SECRETARIA MUNICIPAL DE URBANISMO

PRANCHA: DETALHES

LOCAL: ESTAÇÃO TEMPLO CENTENÁRIO

DATA	ESCALA	COORDENADOR	PRANCHA
Maio/2015	INDICADA	Arq. Talita Leandro	CQ-ARQ-006

ART:
Arq.Talita Leandro
Arq.Raissa Guimarães
Arq.Tamara Berman

DIREITOS RESERVADOS – A REPRODUÇÃO OU EXECUÇÃO DO PRESENTE PROJETO, SEM A AUTORIZAÇÃO DOS ARQUITETOS AUTORES, FERE DIREITOS AUTORAIS (LEI 9.610/98).
A ALTERAÇÃO SEM PRÉVIO CONSENTIMENTO DOS AUTORES, FERE DIREITOS AUTORAIS, SUJEITANDO OS INFRATORES AO PAGAMENTO DE INDENIZAÇÃO E SOB AS PENAS DA LEI.