


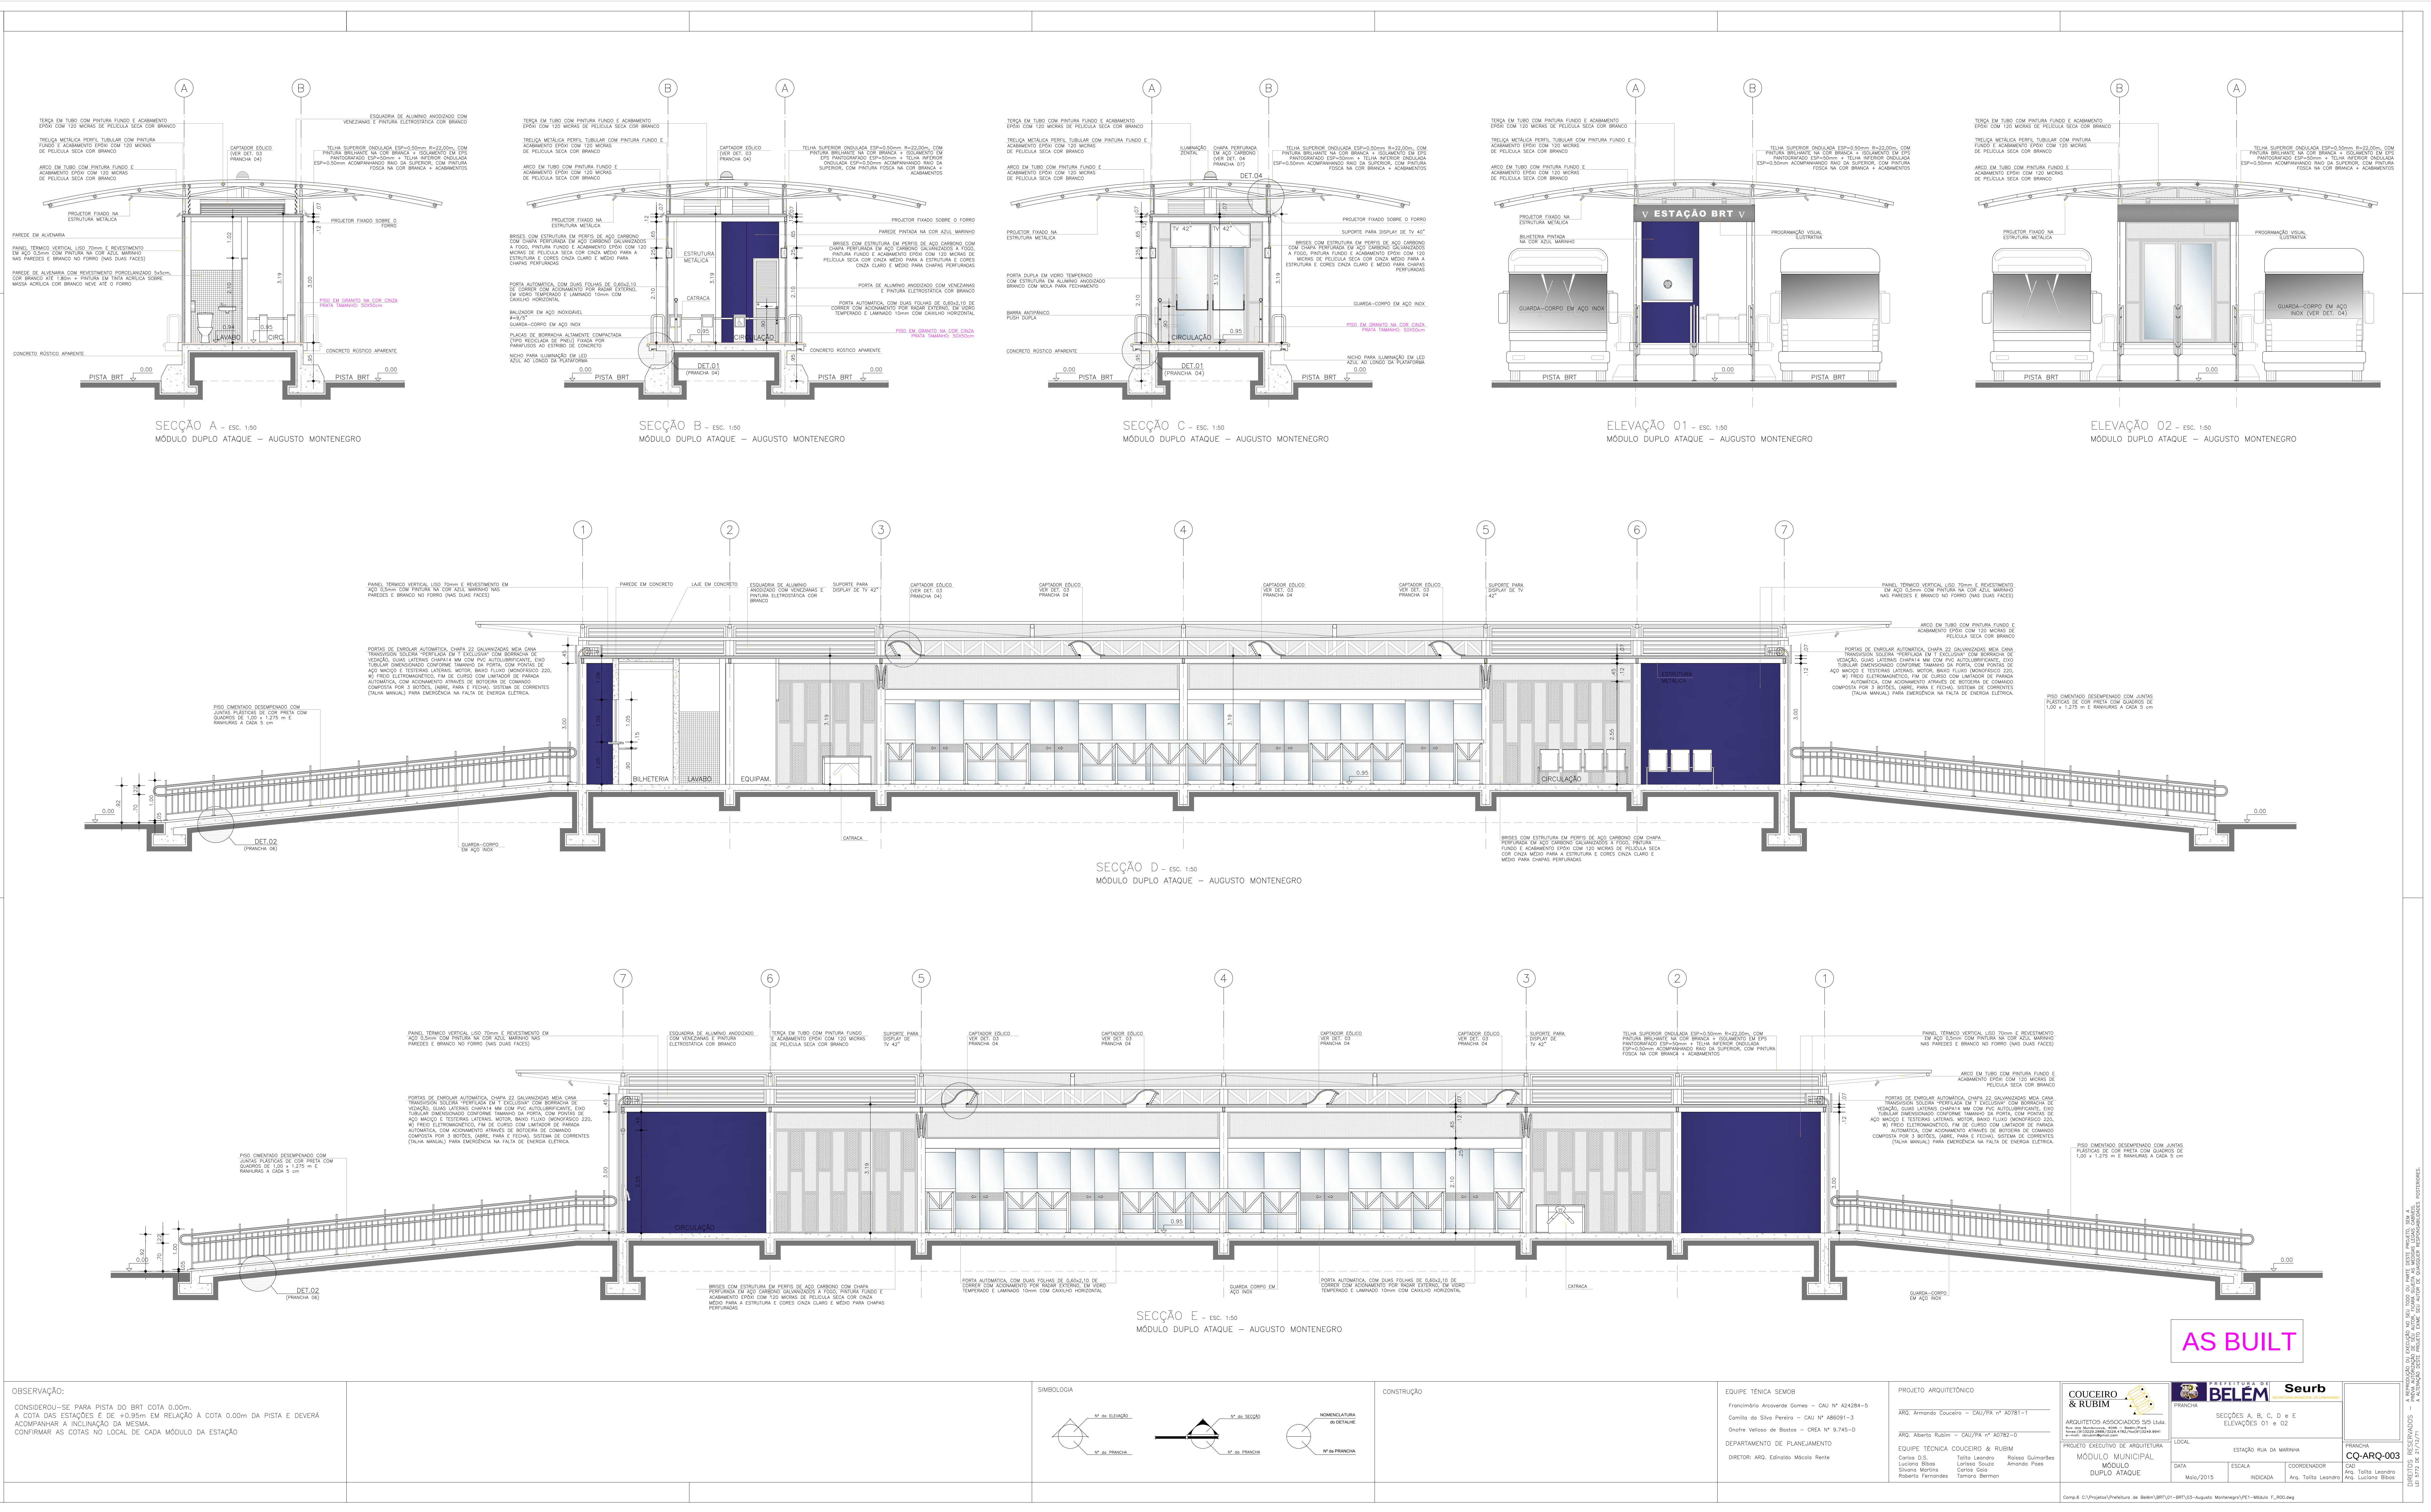

AS BUILT

OBSERVAÇÃO:
CONSIDEROU-SE PARA PISTA DO BRT COTA 0,00m.
ACOMPANHAR A INCLINAÇÃO DA MESMA,
CONFIRMAR AS COTAS NO LOCAL DE CADA MÓDULO DA ESTAÇÃO

SIMBOLOGIA




CONSTRUÇÃO

EQUIPE TÉCNICA SENIOR

Francisco Acaride Gomes - CAU Nº A24284-5

Camilo de Silva Pereira - CAU Nº A80321-3

Quarta Senora de Barros - CREA Nº 8.745-D

DEPARTAMENTO DE PLANEJAMENTO

DIRETOR: ARQ. Edilson Mello-Rente

PROJETO ARQUITETÔNICO

ARQ. Armando Couceiro - CAU/PA Nº 20781-1

ARQ. Alberto Rubin - CAU/PA Nº 20782-0

COUCEIRO & RUBIM

ARQUITETOS ASSOCIADOS S/S LTDA

PROJETO EXECUTIVO DE ARQUITETURA

MÓDULO MUNICIPAL

DUPLO ATaque

LOCAL: ESTação RUA DA MARINHA

DATA: Maio/2015

ESCALA: INDICADA

COORDENADOR: Arq. Talita Leandra

PROJETO: CQ-ARQ-003



AS BUILT