SECÇÃO – ESC. 1:25
DET. GUARDA-CORPO
GC01 à GC04

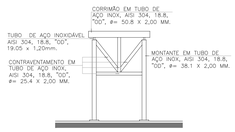

ELEVAÇÃO – ESC. 1:25
DET. GUARDA-CORPO – GC01

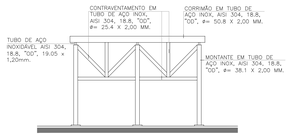

ELEVAÇÃO – ESC. 1:25
DET. GUARDA-CORPO – GC02

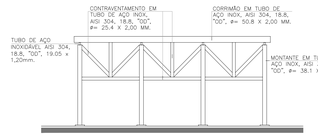

ELEVAÇÃO – ESC. 1:25
DET. GUARDA-CORPO – GC03

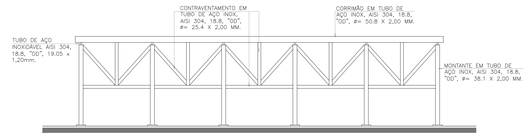

ELEVAÇÃO – ESC. 1:25
DET. GUARDA-CORPO – GC04

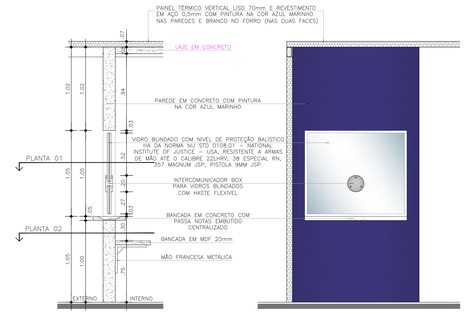

SECÇÃO – ESC. 1:25
VIDRO BLINDADO – VB01

ELEVAÇÃO – ESC. 1:25
VIDRO BLINDADO – VB01

PLANTA BAIXA – ESC. 1:25
DET. GUARDA-CORPO – GC01

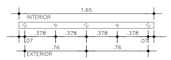

PLANTA BAIXA – ESC. 1:25
DET. GUARDA-CORPO – GC02

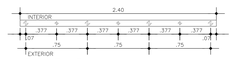

PLANTA BAIXA – ESC. 1:25
DET. GUARDA-CORPO – GC03

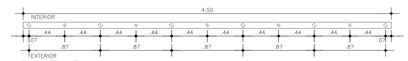

PLANTA BAIXA – ESC. 1:25
DET. GUARDA-CORPO – GC04

PLANTA 01 – ESC. 1:25
VIDRO BLINDADO – VB01

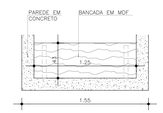

PLANTA 02 – ESC. 1:25
VIDRO BLINDADO – VB01

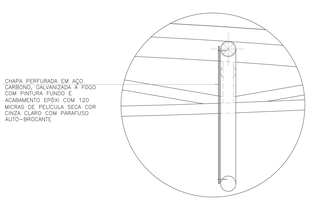

DET. 04 – ESC. 1:10
CHAPA PERFURADA EM AÇO CARBONO

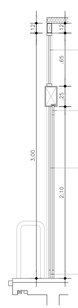

SECÇÃO – ESC. 1:25
PORTA AUTOMÁTICA – PT04

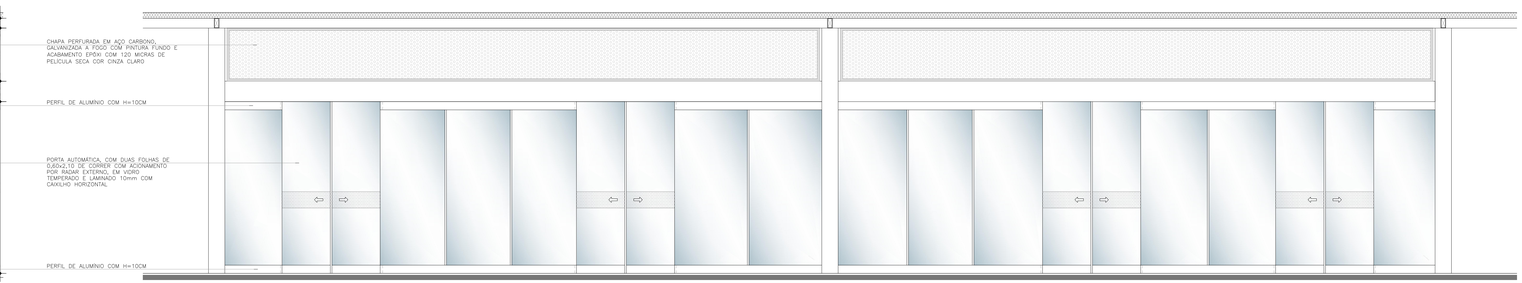

ELEVAÇÃO – ESC. 1:25
PORTA AUTOMÁTICA – PT04

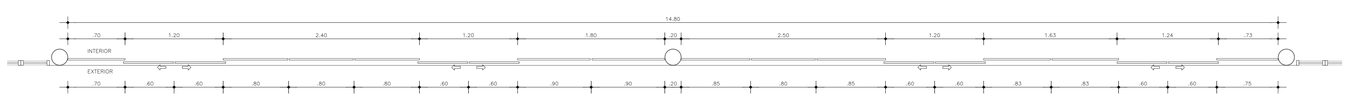

PLANTA BAIXA – ESC. 1:25
PORTA AUTOMÁTICA – PT04

AS BUILT

OBSERVAÇÃO:

CONSIDEROU-SE PARA PISTA DO BRT COTA 0.00m.
A COTA DAS ESTAÇÕES É DE +0.95m EM RELAÇÃO À COTA 0.00m DA PISTA E DEVERÁ ACOMPANHAR A INCLINAÇÃO DA MESMA.
CONFIRMAR AS COTAS NO LOCAL DE CADA MÓDULO DA ESTAÇÃO

SIMBOLOGIA

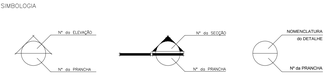

CONSTRUÇÃO

EQUIPE TÉNICA SEMOB

Francimário Arcoverde Gomes – CAU Nº A24284-5
Camilo da Silva Pereira – CAU Nº A86091-3
Onofre Velloso de Bastos – CREA Nº 9.745-D

DEPARTAMENTO DE PLANEJAMENTO

DIRETOR: ARQ. Edinaldo Mábola Rente

PROJETO ARQUITETÔNICO

ARQ. Armando Couceiro – CAU/PA nº A0781-1

ARQ. Alberto Rubim – CAU/PA nº A0782-0

EQUIPE TÉCNICA COUCEIRO & RUBIM

Carlos D.S.
Cristina Abas
Silvana Martins
Roberto Fernandes
Talita Leandro
Tamara Berman
Carlos Gouz
Tamara Berman
Raissa Guimarães
Amanda Paes

COUCEIRO & RUBIM
ARQUITETOS ASSOCIADOS S/S Ltda.
Rua das Mundurucus, 4506 – Belém/Pará
Fones:(91)3229-2888/3229-4782/Fax(91)3246 8941
E-mail: canarubi@gmail.com

PROJETO EXECUTIVO DE ARQUITETURA
MÓDULO MUNICIPAL
MODULO DUPLO ATAQUE

PREFEITURA DE BELÉM – Seurb (SECRETARIA MUNICIPAL DE URBANIZAÇÃO)

PRANCHA
DETALHES

LOCAL
ESTAÇÃO CASTRO MOURA

DATA	ESCALA	COORDENADOR	CAD
Maio/2015	INDICADA	Arq. Talita Leandro	Arq.Talita Leandro Arq.Raissa Guimarães Arq.Tamara Berman

PRANCHA
CQ-ARQ-007

DIREITOS RESERVADOS – A APROVAÇÃO DO PROJETO NO ÓRGÃO DO MEIO AMBIENTE, NÃO ISENTA A RESPONSABILIDADE DO PROFISSIONAL QUANTO A ELABORAÇÃO DOS PROJETOS, QUE NÃO SE ENVIE, NEM SE PRESTE QUALQUER REPONSABILIDADE, POSTERIORES.
LEI 5.772 DE 27/12/71