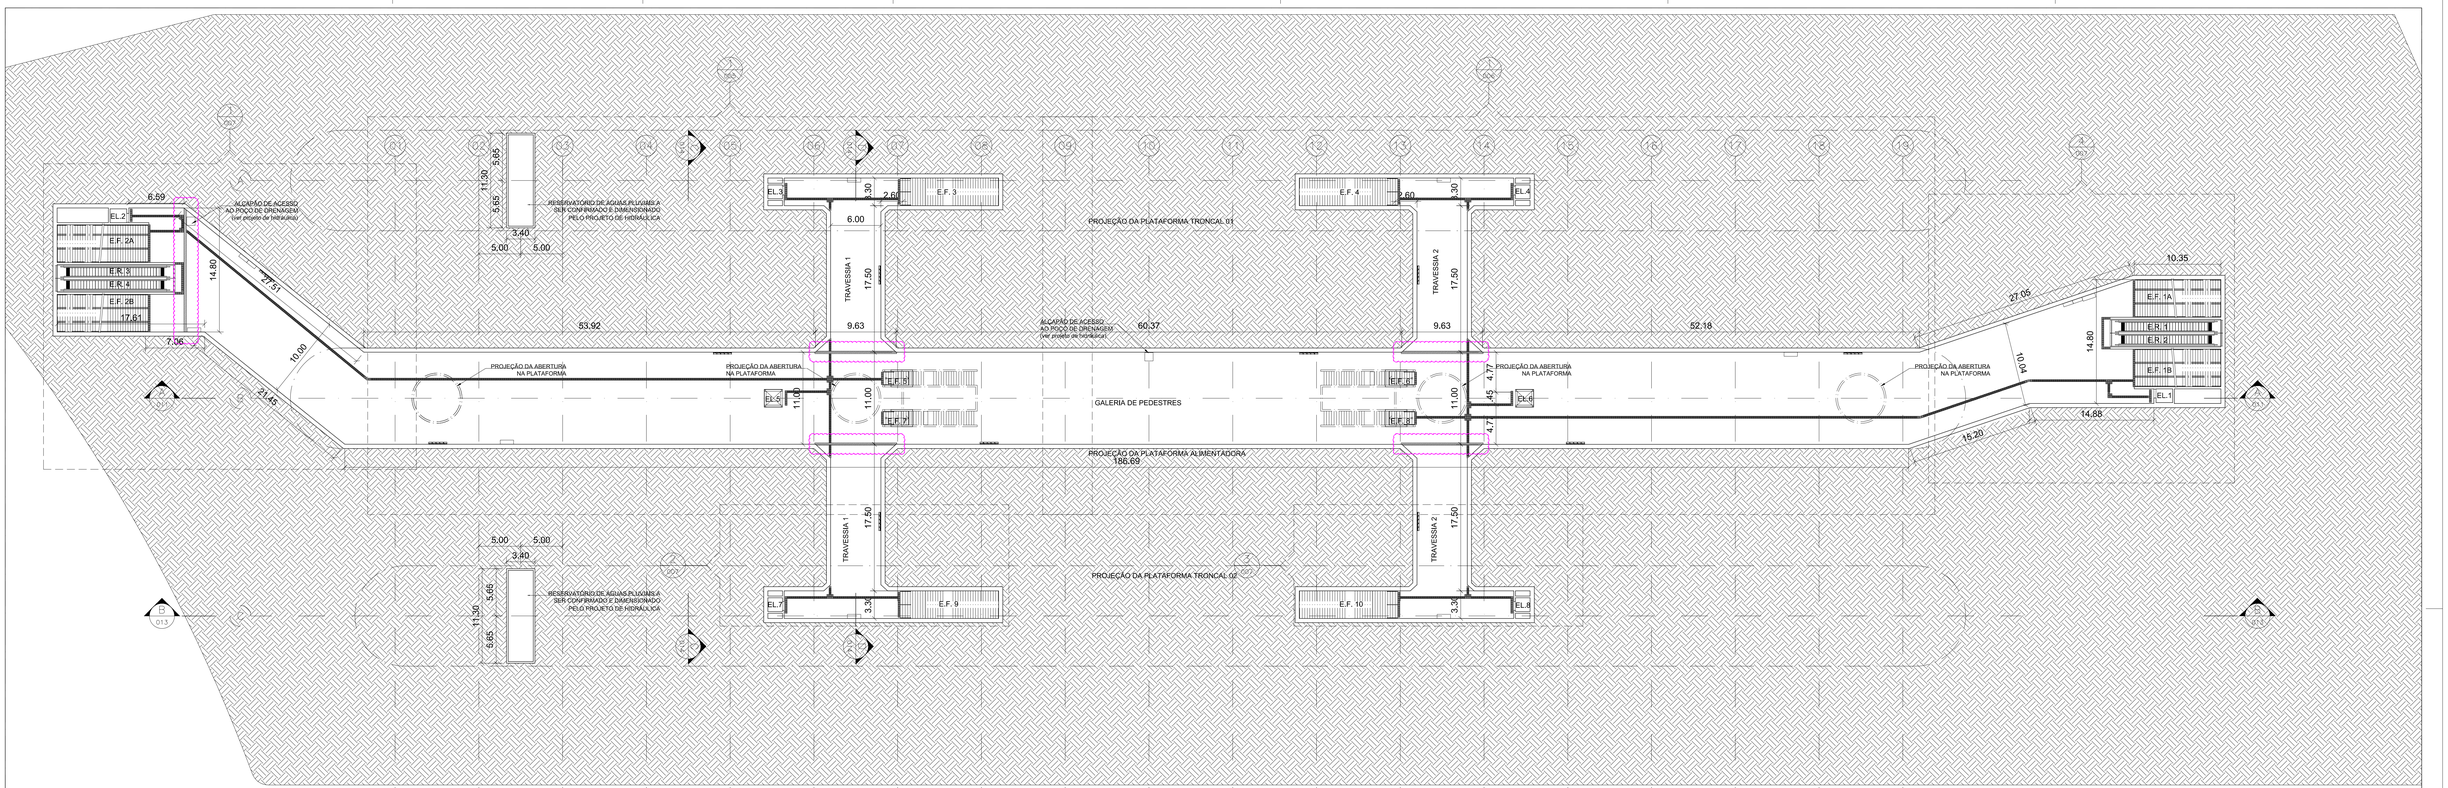

N

1 GALERIA DE PEDESTRES

ESC. 1:250

AS BUILT

NOTAS

1- Para descrição dos acabamentos, ver LM-03.01.80/6B3-001.

Instalação de Grelha para Calha de Piso.

Nº	Descrição	Data	Código	Objeto
R Ø	EMISSÃO FINAL	09/03/2016		

REVISÕES | DOCUMENTOS DE REFERÊNCIA | OBSERVAÇÕES

EMITENTE

SISTRAN

ENG° JOSÉ C. GARCIA — Verificação — 06 / 03 /2016
CREA Nº 060080/D60
Modalidade: ENG° CIVIL
ART Nº 92221220150266825

ENG° CLAUDIO MACEDO — Responsável Técnico — 06 / 03 /2016
CREA Nº 060600/D67
Modalidade: ENG° CIVIL
ART Nº 92221220150266824

CONTRATANTE

Contrato: Nº 001/2015
Ordem de Serviço: 01

Verificação / /
CREA / CAU Nº

Aprovação / /
CREA / CAU Nº

PREFEITURA DE BELÉM

CONSÓRCIO BRT BELÉM

Projeto: BRT AUGUSTO MONTENEGRO — Trecho Entroncamento - Mangueirão

Objeto

Projeto Executivo BRT AUGUSTO MONTENEGRO

Terminal Mangueirão

Arquitetura

AS BUILT - GALERIA DE PEDESTRES

Escala	Código	Folha	Rev.
1:250	CQ-03.01.80/6B3-002	02 / 40	Ø