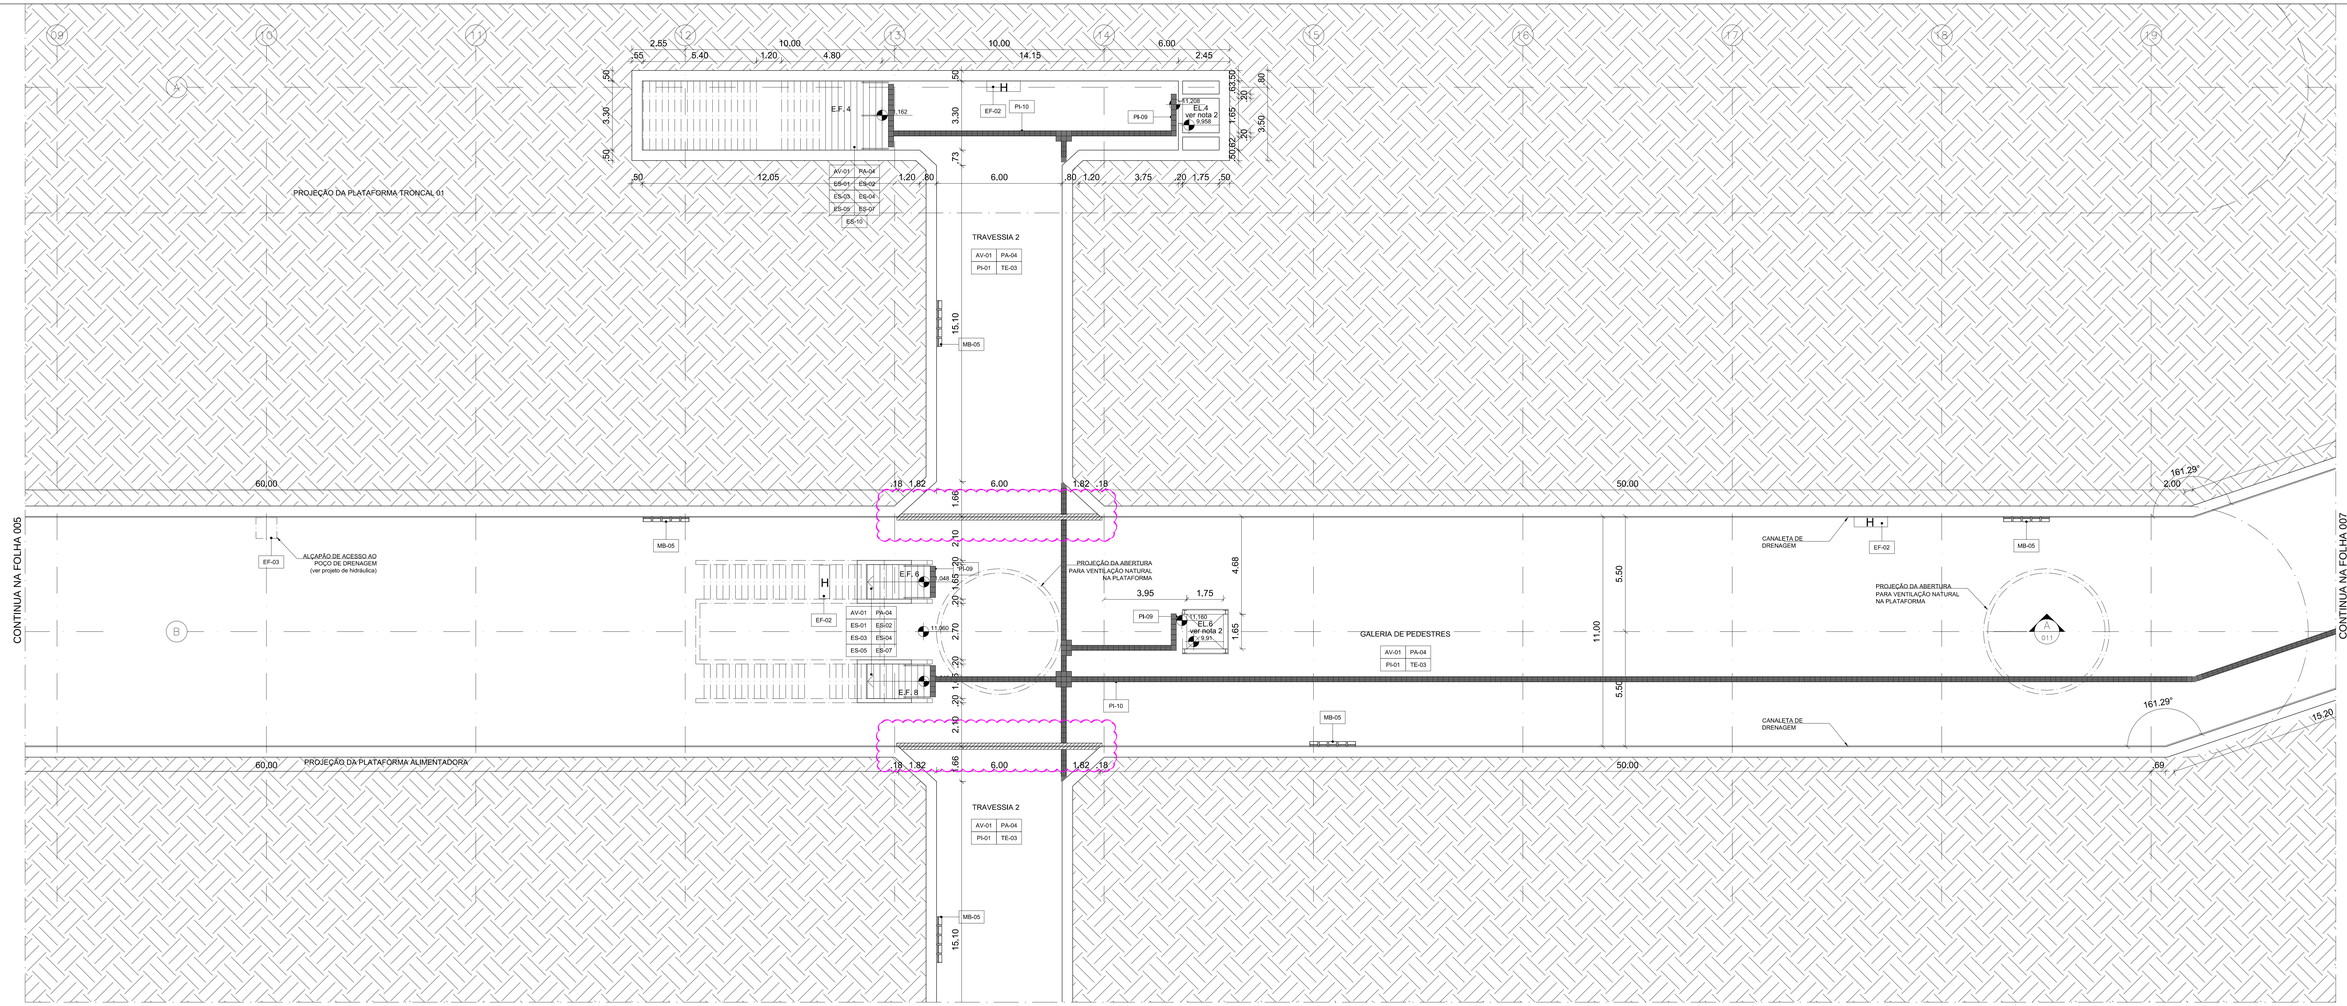

N

1 GALERIA DE PEDESTRES
ESC. 1:100

Instalação de Grelha para Calha de Piso.

AS BUILT

NOTAS

1 - Para descrição dos acabamentos, ver LM-03.01.80/6B3-001.
2 - Para os elevadores foram adotadas as dimensões informadas pelo contratante.
3 - Para efeito de distribuição das luminárias, ver projeto de elétrica.

Nº	Descrição	Data	Código	Objeto
R 0	EMISSÃO FINAL	09/03/2016		

REVISÕES | DOCUMENTOS DE REFERÊNCIA | OBSERVAÇÕES

EMITENTE: SISTRAN
ENG° JOSÉ C. GARCIA Verificação 06 / 03 /2016
CREA nº 060080/D01
Modalidade: ENG° CIVIL
ART nº 92221201520246605
ENG° CLAUDIO MACEDO Responsável Técnico 06 / 03 /2016
CREA nº 060080/D07
Modalidade: ENG° CIVIL
ART nº 92221201520246624

CONTRATANTE
Contrato: Nº 001/2015
Ordem de Serviço: 01
Verificação / /
CREA / CAU nº
Aprovação / /
CREA / CAU nº

PREFEITURA DE BELÉM
CONSÓRCIO BRT BELÉM

Projeto: BRT AUGUSTO MONTENEGRO — Trecho Entroncamento - Mangueirão

Objeto
Projeto Executivo BRT AUGUSTO MONTENEGRO
Terminal Mangueirão
Arquitetura
AS BUILT - GALERIA DE PEDESTRES - PARTE 2

Escala	Código	Folha	Rev.
1:100	CQ-03.01.80/6B3-006	06 / 40	Ø