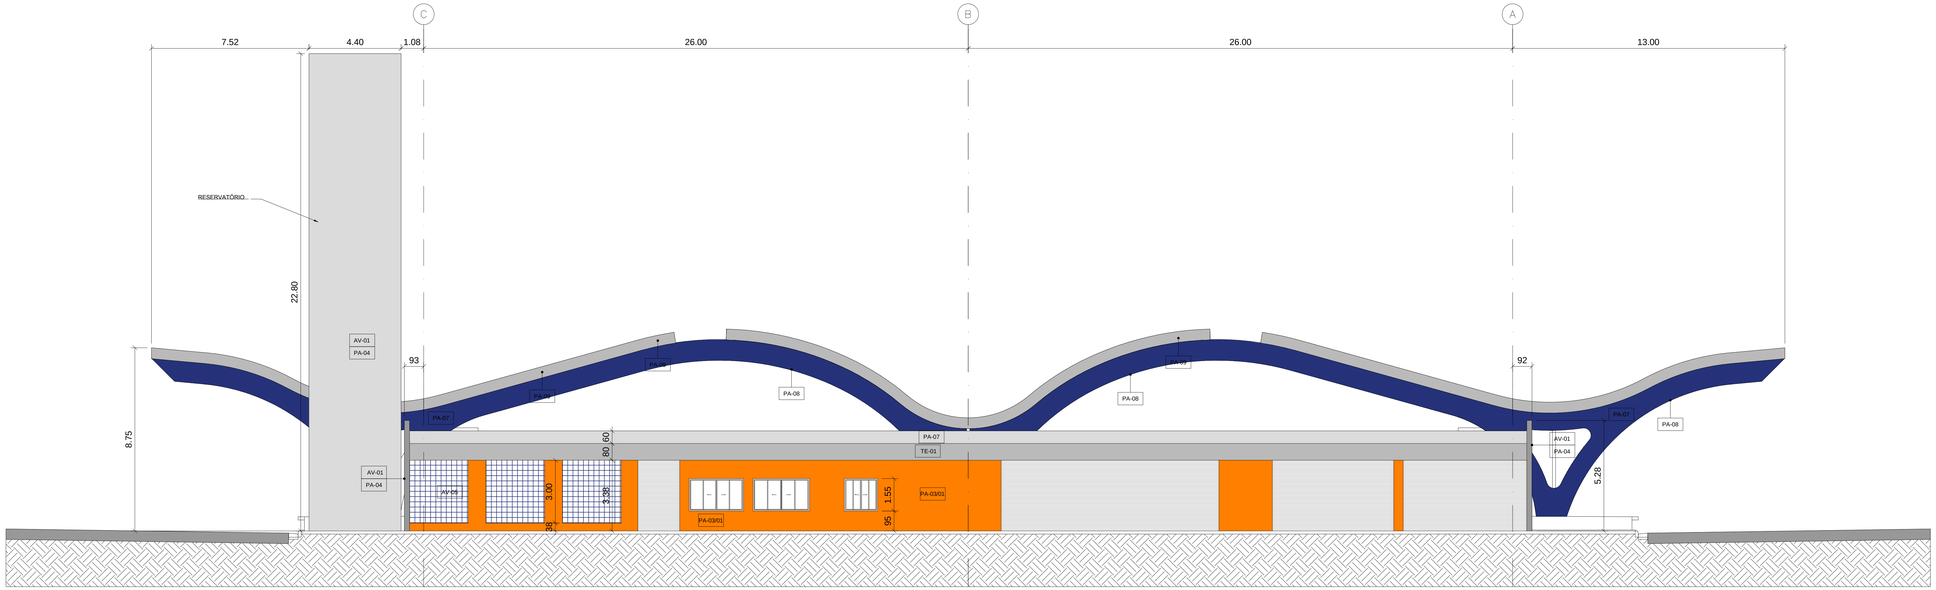

1 ELEVAÇÃO DO ACESSO 1

ESC. 1:100

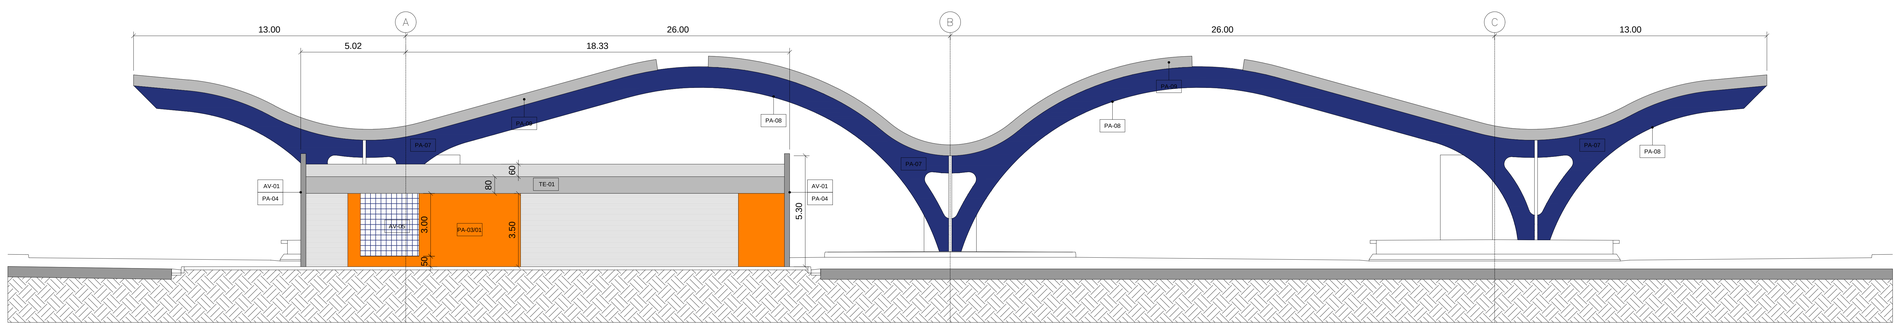

2 ELEVAÇÃO DO ACESSO 2

ESC. 1:100

AS BUILT

NOTAS

1- Para descrição dos acabamentos, ver LM-03.01.80/6B3-001.

Nº	Descrição	Data	Código	Objeto
R Ø	EMISSÃO FINAL	09/03/2016		

REVISÕES — DOCUMENTOS DE REFERÊNCIA — OBSERVAÇÕES

EMITENTE

SISTRAN

ENG° JOSÉ C. GARCIA Verificação 06 / 03 /2016
CREA Nº 3600867060
Modalidade ENG° CIVIL
ART Nº 92221201520266605
ENG° CLAUDIO MACEDO Responsável Técnico 06 / 03 /2016
CREA Nº 3600500847
Modalidade ENG° CIVIL
ART Nº 92221201520266624

CONTRATANTE

Contrato: Nº 001/2015
Ordem de Serviço: 01

Verificação / /
CREA / CAU Nº
Aprovação / /
CREA / CAU Nº

PREFEITURA DE BELÉM

CONSÓRCIO BRT BELÉM

Projeto BRT AUGUSTO MONTENEGRO — Trecho Entroncamento - Mangueirão

Objeto

Projeto Executivo BRT AUGUSTO MONTENEGRO

Terminal Mangueirão

Arquitetura

ELEVAÇÕES ACESSOS 1 e 2

Escala	Código	Folha	Rev.
1:100	CQ-03.01.80/6B3-017	17 / 40	Ø