


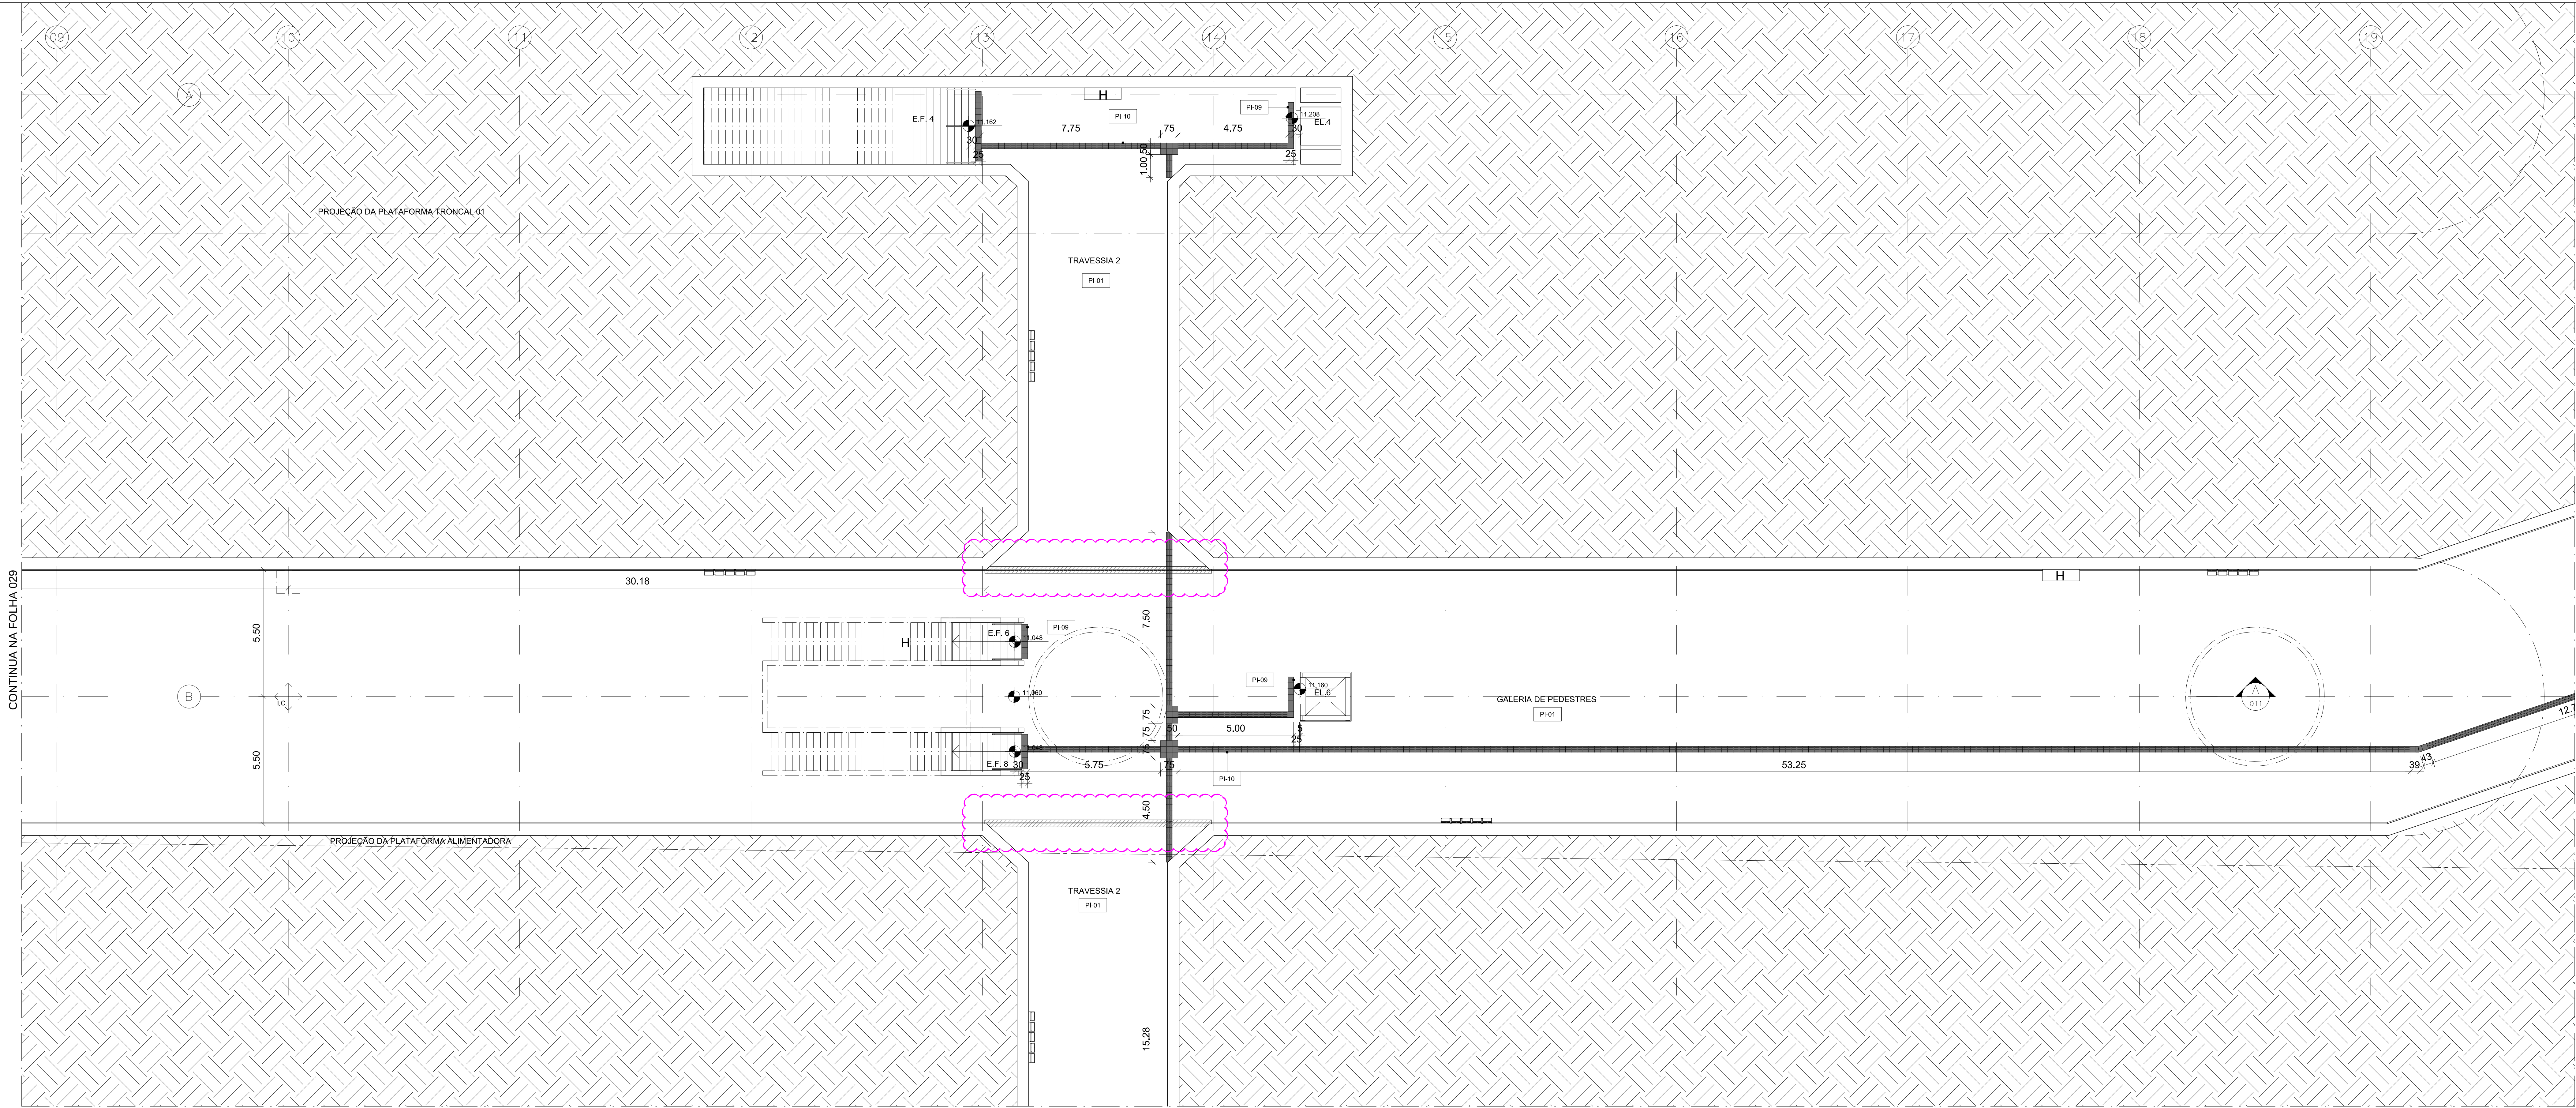

1 GALERIA DE PEDESTRES
ESC: 1:100

NOTAS
1- Para descrição dos acabamentos, ver LM-03.01.80/6B3-001.
Instalação de Grelha para Calha de Piso.

R 0 EMISSÃO FINAL		08/03/2016			
Nº	Descrição	Data	Código	Objeto	
	REVISÕES			DOCUMENTOS DE REFERÊNCIA	

OBSERVAÇÕES

EMITENTE ENEP - ENP C. SISTRAN - 08/ 03 /2016 CRIAÇÃO: 20050907081 MODIFICAÇÃO: ENEP-CAL ART. Nº: 002120150006831 ENEP-CLAUDETO MACEDO - 08/ 03 /2016 Responsável Técnico: CRIAÇÃO: 20050907081 MODIFICAÇÃO: ENEP-CAL ART. Nº: 002120150006831	CONTRATANTE Contrato: Nº 001/2015 Ordem de Serviço: 01 Verificação: / / CRIAÇÃO: / / Aprovação: / / CRIAÇÃO: / /	PREFEITURA DO BELEM Projeto: BRT AUGUSTO MONTENEGRO Trecho: Entroncamento - Mangueirão Objeto: Projeto Executivo BRT AUGUSTO MONTENEGRO Terminal Mangueirão Arquitetura AS BUILT - PAGINAÇÃO DE PISO - GALERIA DE PEDESTRES - PARTE 2 Escala: 1:100 Código: CQ-03.01.80/6B3-030 Folha: 30 / 40 Rev.: 0
--	---	--