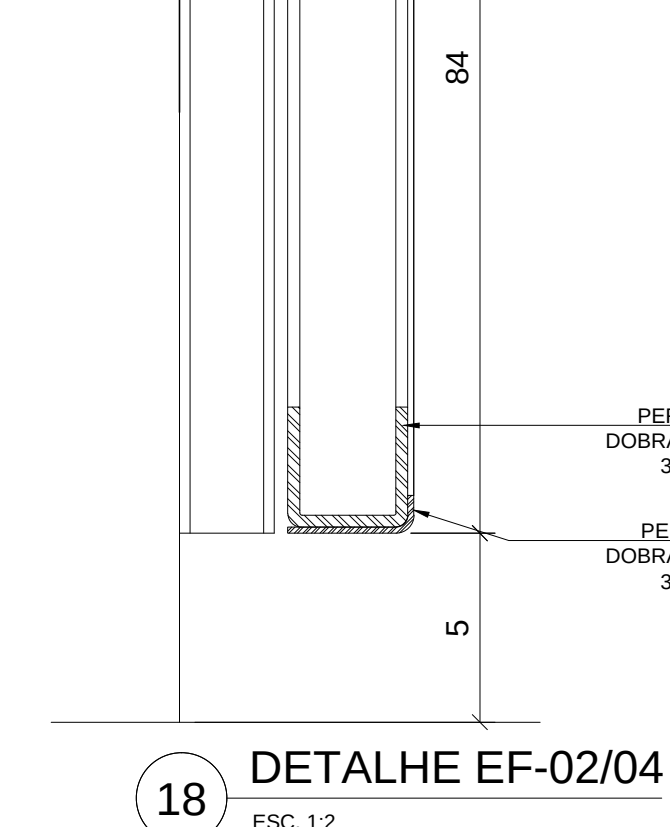


- 1- Os detalhes apresentados neste desenho são indicativos, fixando as diretrizes que o fornecedor deverá seguir na elaboração do seu desenho de fabricação, o qual deverá ser aprovado pelo contratante antes de sua execução.
- 2 - O detalhamento para correto desempenho do conjunto é de exclusiva responsabilidade do fornecedor.
- 3 - Verificar medidas na obra

AS BUILT

[illegible]