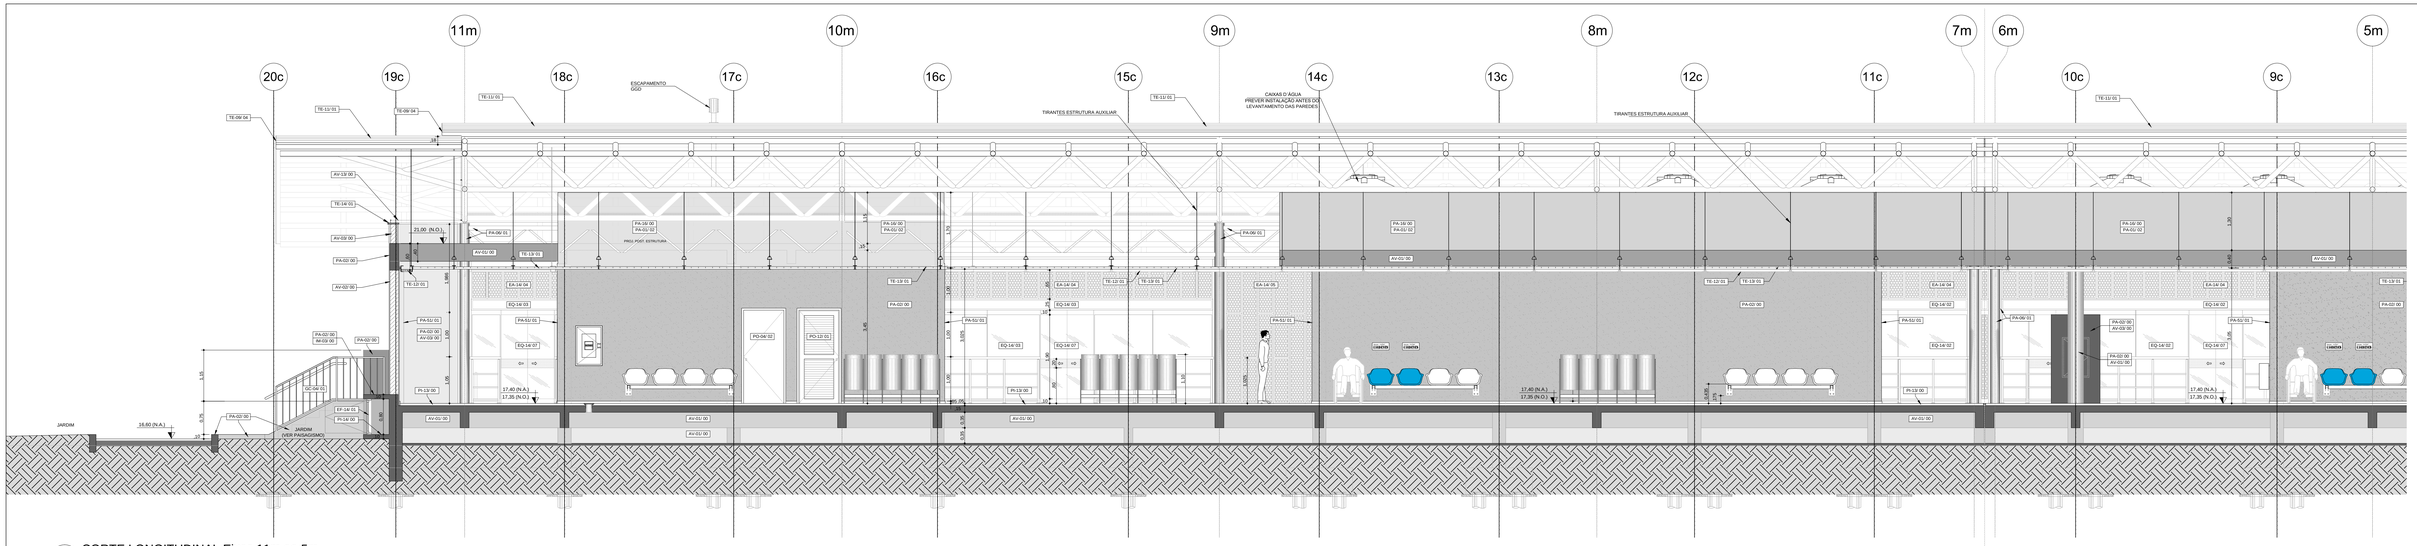

1 CORTE LONGITUDINAL Eixos 11m ao 5m

ESC. 1:50

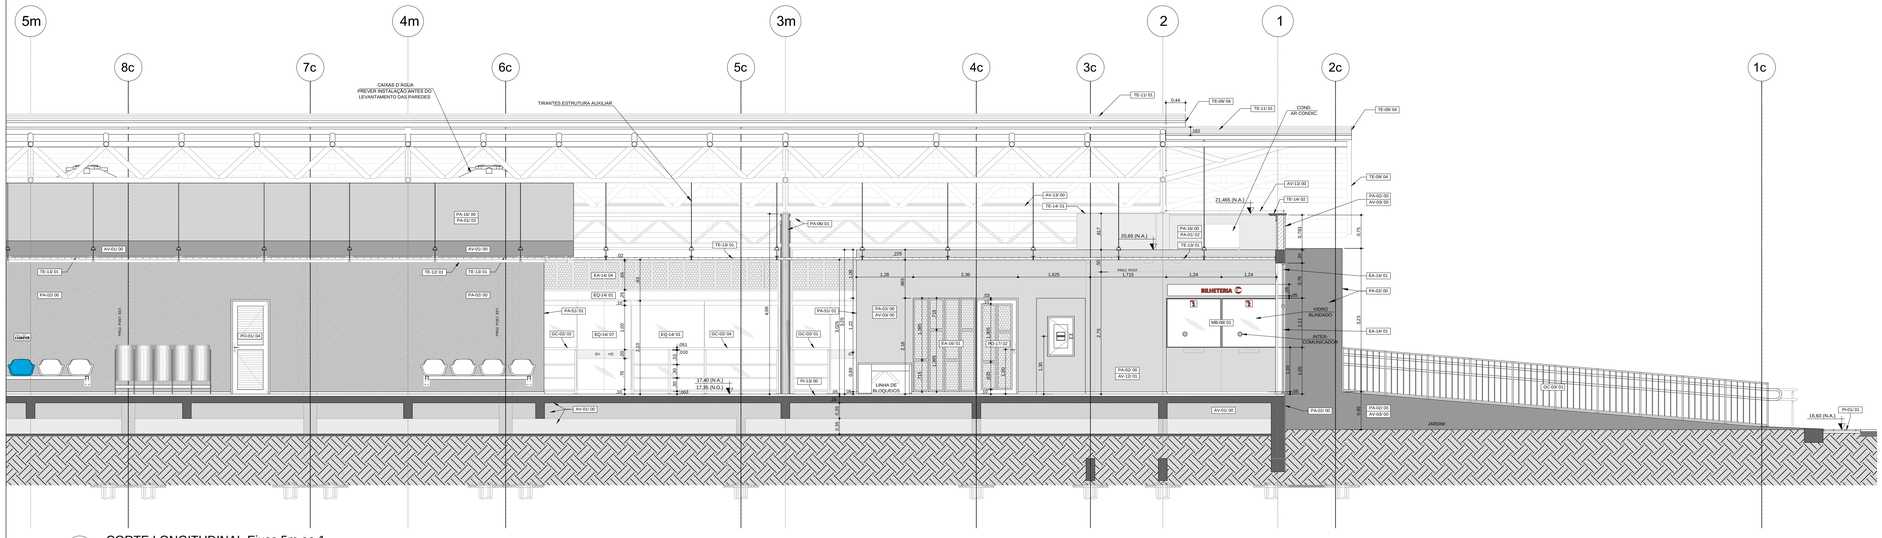

2 CORTE LONGITUDINAL Eixos 5m ao 1

ESC. 1:50

NOTAS

1- Para descrição dos acabamentos, ver CQ-LM-03.02.81/6B3-001.

2- Medidas em metros.

AS BUILT

Nº	Descrição	Data	Código	Objeto
AS BUILT	As Built	22/01/2019		
Ø	Emissão Final	30/06/2017		
3	Revisão	21/06/2017		
2	Emissão Inicial	09/06/2017		
1	-			

REVISÕES — DOCUMENTOS DE REFERÊNCIA — OBSERVAÇÕES

EMITENTE	CONTRATANTE
SISTRAN	Contrato: Nº 001/ 2015
ENG° RODNEY SCHAUCHI 30 / 06 /2017 Verificação	Ordem de Serviço: 01
CREA n° 700000189	/ / Verificação
Modalidade: ENG° CIVIL	CREA / CAU n°
ART n° 92221220150001036	
ENG° CLAUDIO MACEDO 30 / 06 /2017 Responsável Técnico	/ / Aprovação
CREA n° 060056997	CREA / CAU n°
Modalidade: ENG° CIVIL	
ART n° 92221220150002861A	

PREFEITURA DE BELÉM — CONSÓRCIO BRT BELÉM

Projeto BRT AUGUSTO MONTENEGRO — Trecho Tapanã - Maracacuera

Objeto

BRT AUGUSTO MONTENEGRO

Projeto de Arquitetura

Terminal de Integração Tapanã

CORTE Longitudinal

Escala	Código	Folha	Rev.
1:50	CQ-03.02.81/6B3-009	09 / 09	Ø